

2.4
प्रपत्र-13

परियोजना का नाम:- प्रधानमंत्री ग्राम सड़क योजना के अन्तर्गत रिखाड़ी-वाछम मोटर मार्ग के किमी 0 40 से कुवारी तक मोटर मार्ग निर्माण।

वैकल्पिक संरेखण निरस्त किये जाने का प्रमाण पत्र।

प्रमाणित किया जाता है कि परियोजना हेतु विभिन्न उपलब्ध विकल्पों पर विचार किया गया व वर्तमान विकल्प को सर्वदा उपयुक्त पाया गया।


प्रभागीय जनाधिकारी
प्रभागीय जनाधिकारी
कर्मेश्वर दत्त प्रभु, भागेश्वर


अधिसूची अभियंता
पी० एम० जी० एस० वाई०
पी० आई० यू० II, कपकोट
भागेश्वर

कार्यालय अधीक्षण अभियन्ता,
पी०एम०जी०एस०वाई०वृत्त, लो०नि०वि०, अल्मोड़ा।

पत्र संख्या 2835 / 978सी०-पी०एम०जी०एस०वाई० / 16

दिनांक 19.11.2016।

सेवा में,

अधिकासी अभियन्ता,
पी०एम०जी०एस०वाई०,
ग्रा०अ०से०खण्ड,
कपकोट।

विषय:- प्रधानमंत्री ग्राम सड़क योजना के अन्तर्गत रिखाड़ी-बाछम मोटर मार्ग (बदियाकोट)
से क्वारी मोटर मार्ग समरेखन की स्वीकृति के सम्बन्ध में।

संदर्भ:- आपका पत्र सं० कैम्प/डी०पी०आर०/16 दि० 24.11.16।


उपर्युक्त सन्दर्भित पत्र के माध्यम से प्राप्त विषयवर्णित मोटर मार्ग के समरेखन प्रस्ताव में अंकित समरेखन नं०-1 जो मानचित्र में लाल रंग से प्रदर्शित किया गया है, पर आपके द्वारा प्रदत्त टिप्पणी/संस्तुति के आधार पर अनुमोदन प्रदान किया जाता है।

अनुमोदन उपरान्त समरेखन प्रस्ताव एक प्रति में अग्रिम आवश्यक कार्यवाही हेतु आपको वापस लौटाया जाता है।

संलग्न:- उपरोक्तानुसार
समरेखन प्रस्ताव-1 प्रति में।

अधीक्षण अधिकारी
पी०एम०जी०एस०वाई०वृत्त,
लो०नि०वि०, अल्मोड़ा।

NAME OF WORK :- TOPO ALIGNMENT OF RIKHARI - WACHAAM MOTOR ROAD KM.
40 TO KUWARI MOTOR ROAD
LENGTH OF ROAD :- 23.400 K.M.
NAME OF BLOCK :- KAPKOT
NAME OF DISTT. :- BAGESHWAR

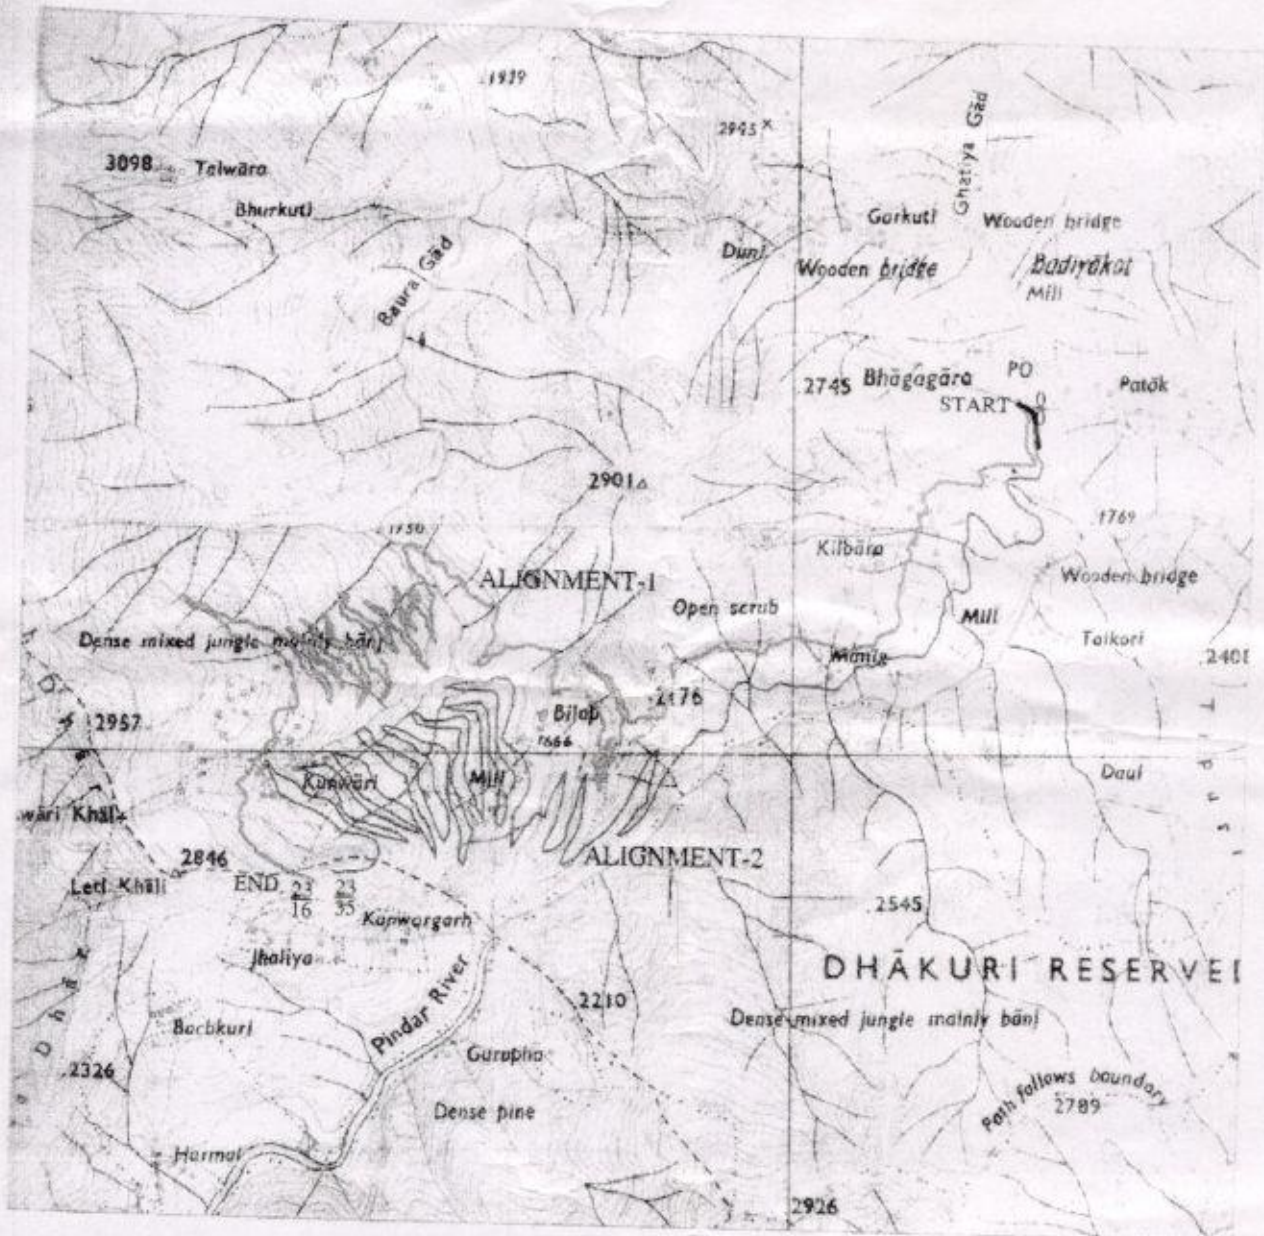

ALIGNMENT-1 IS PROPOSED, RECOMENDED FOR SANCTION, SHOWN IN RED

Alignment No. 1 approved

SCALE:-1:50,000

Topo sheet no-53K/14

अधीक्षण अधिकारी
पी० एम० जी० एस० दाई
को० वि० वि०, बगेश्वर

S.NO.	ALIGNMENT	COLOUR
1.	ALIGNMENT-1	Red
2.	ALIGNMENT-2	Blue
3.	EXISTING ROAD	Black

A.E.

E.E.