

वैकल्पिक संरेखन

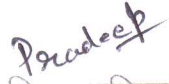
कार्य का नाम :- जनपद अल्मोड़ा में विधानसभा क्षेत्र सल्ट के अन्तर्गत प्रधानमंत्री ग्राम सड़क योजना में मनालधुरा से नाननकोट मोटर मार्ग को जोड़ने हेतु वन भूमि हस्तान्तरण प्रस्ताव।

लम्बाई :- 3.00 किमी०।

मार्ग निर्माण हेतु दो संरेखन पर विचार किया गया :-

संरेखन नं० 1 :- यह संरेखन मानचित्र में लाल रंग से दर्शाया गया है, जो कवरैला-डभरा मोटर मार्ग के किमी० 6 से प्रारम्भ होता है। इसमें दो हेयर पिन बैण्ड प्रस्तावित है। इस संरेखन में मार्ग की लम्बाई 3.00 किमी० आ रही है तथा इसमें नाननकोटी ग्राम लाभान्वित होगा। मार्ग सिविल वन भूमि एवं वन पंचायत से गुजरेगा। इस संरेखन पर ग्रामवासियों को कोई आपत्ति नहीं है।

संरेखन नं० 2 :- यह संरेखन मानचित्र में हरे रंग से दर्शाया गया है, जो कवरैला-डभरा मोटर मार्ग के किमी० 5 से प्रारम्भ होता है। इसमें छः हेयर पिन बैण्ड आ रहे हैं। इस संरेखन में मार्ग की लम्बाई 4.00 किमी० आ रही है। इस संरेखन में अधिक वृक्ष तथा हेयर पिन आने के कारण निरस्त किया गया है।

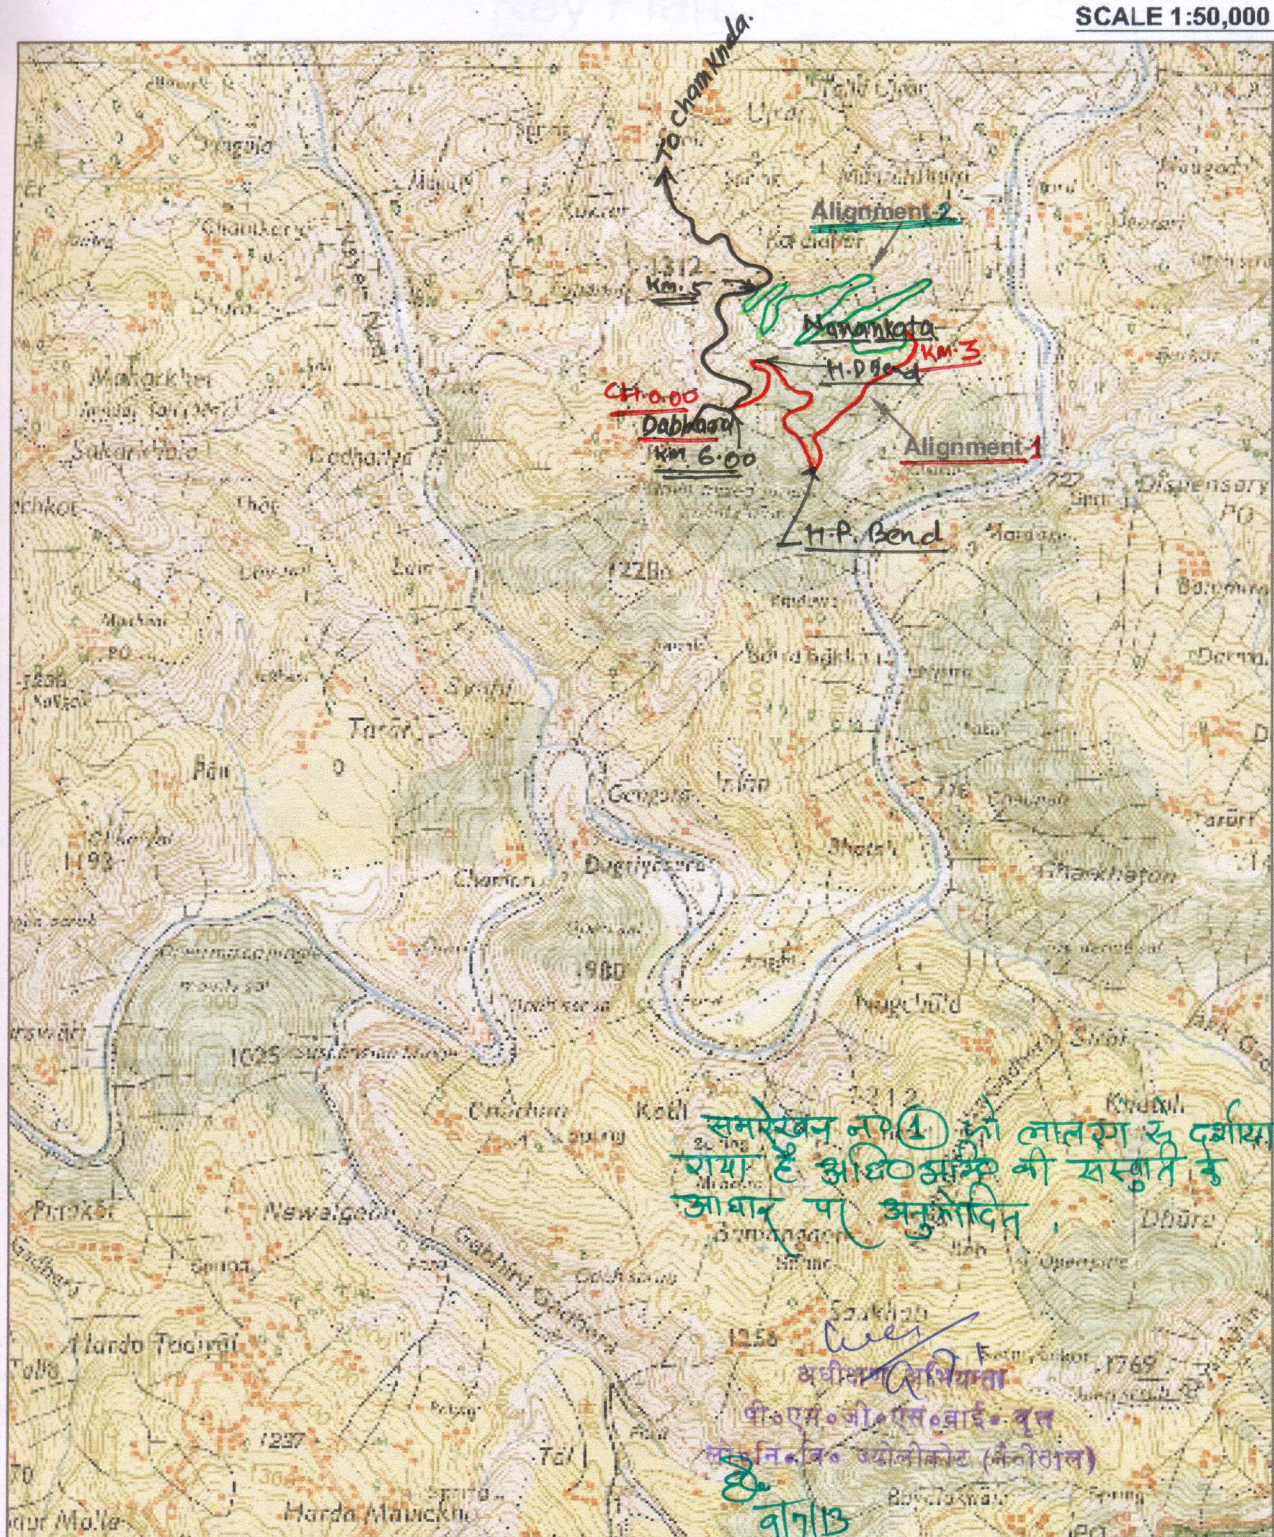

कनिष्ठ अभियन्ता
निर्माण खण्ड, लो०नि०वि०
सल्ट (अल्मोड़ा)


सहायक अभियन्ता
निर्माण खण्ड, लो०नि०वि०
सल्ट (अल्मोड़ा)

अधिशासी अभियन्ता
निर्माण खण्ड, लो०नि०वि०
सल्ट (अल्मोड़ा)

NAME OF WORK-Alignment of Manaldhura - Nanankote Motor road under P.M.G.S.Y. K.M.3.000.

SCALE 1:50,000



Alignment-1 shown in Red on Contour Map is Recommended for approval

Pradeep
J.E.

Latun
A.E.

W
E.E.

S.E.

INDEX	
EXISTING ROAD :-	
Alignment-1 :-	
Alignment-2 :-	