

५७५

0.3128

19 - 94

103
वन परिक्षेत्र अधिकारी
वन परिक्षेत्र मकसूदनगढ़

संयुक्त स्थल निरीक्षण प्रतिवेदन

स्थान बीट सालोवा (अ)

दिनांक 13.3.2022

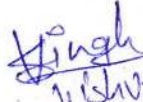
आज दिनांक 13.3.2022 को वन परिक्षेत्र अधिकारी अरुण सुंदर राठ, सामान्य वनमण्डल गुना एवं मध्यप्रदेश जल निगम गुना के प्रतिनिधियों द्वारा राजघाट बांध परियोजना अंतर्गत किये जाने वाले नल-जल योजना प्रस्तावित कार्य स्थल P. 739 का संयुक्त स्थल निरीक्षण गया। प्रस्तावित कार्य स्थल वनपरिक्षेत्र अरुण सुंदर राठ की बीट सालोवा (अ) के कक्ष क्रमांक P. 739 में पाया गया। जिसमें प्रस्तावित/प्रभावित वनक्षेत्र के वन कक्षों का पूर्ण भ्रमण कर संलग्न निर्धारित मानचित्र पर जी.पी.एस. रीडिंग के साथ मौके का निरीक्षण किया गया। निरीक्षण में पाया गया कि उक्त परियोजना हेतु कक्ष क्रमांक P. 739 में लम्बाई 3948.33 मीटर एवं कार्य हेतु प्रस्तावित चौड़ाई मीटर पाई गई है, जिसमें आने वाले बृक्षों का क्षेत्र Nil मीटर लम्बाई में पाया गया है। उक्त परियोजना में वनकक्ष क्रमांक P. 739 में प्रभावित बृक्षों की संख्या Nil पाई गई।


G. Rakesh Kumar
जल निगम


(Sr. Engg. LGT)
G. Rakesh Kumar


Brijesh Kumar


Brijesh Kumar

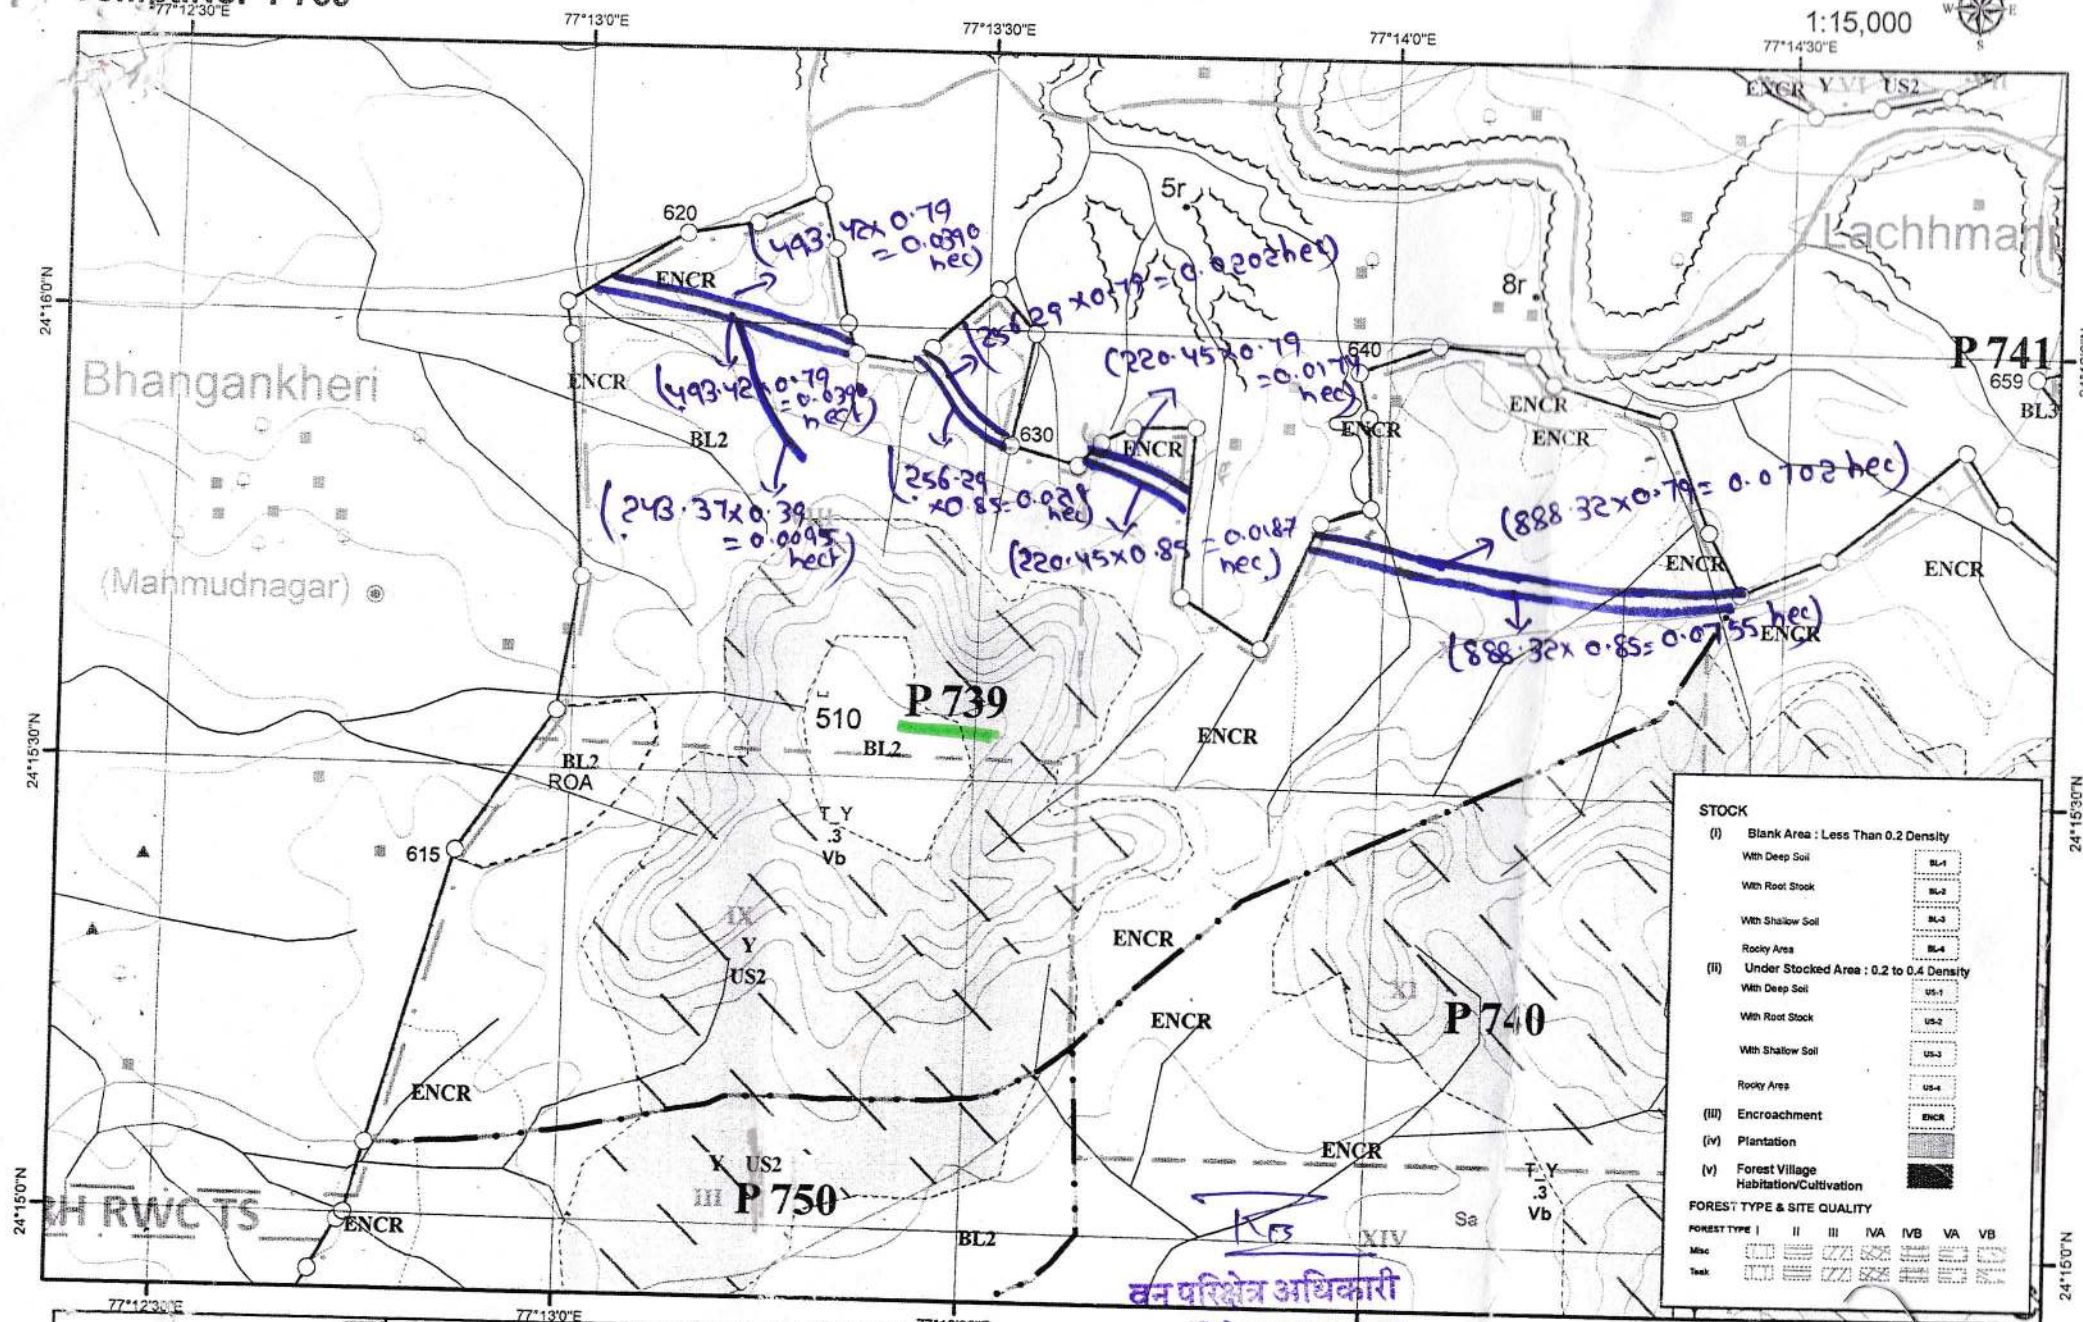

Hingh
Field Engineer
SQC - Rajghat Dam MVS
WAPCOS LTD. - GUNA


Brijesh Kumar
Assistant Engineer
SQC - Rajghat Dam MVS
WAPCOS LTD. - GUNA

RANGE - MAKSUDHANGARH
Compt.No.- P739

Compartment Map

1:15,000



RANGE	Comp	STOC	US2	US	BL1	BL2	BL3	BL4	ENCR	OTHE	Tota
MAKSUDHANGARH	P 739	0.00	90.25	0.00	0.00	175.64	0.00	0.00	38.36	0.00	304.25

नल जल योजना अंतर्गत संयुक्त स्थल निरीक्षण हेतु प्रपत्र वन परिक्षेत्र मक्सूदनगढ़

क्रमां	ऑनलाईन	वन परिक्षेत्र का	कक्ष क्रमांक आर	वनखण्ड का	लम्बाई	चौड़ाई	क्षेत्रफल	प्रभावित	प्रारम्भिक		अंतिम		KML File	वन मानचित्र
क	एप्लीकेशन नम्बर	नाम	एफ./पी.एफ.	नाम	मीटर	मीटर	हेक्टेयर	वृक्ष संख्या	अक्षांश/देशांश		अक्षांश/देशांश			1:15000
1	FP/MP/WATER/ 146889/2021	मक्सूदनगढ़	P 740	बंजला	314.02	0.79	0.0248	0	24°15'47"	77°14'34"	24°15'53"	77°14'44"	संलग्न है	संलग्न है
2	FP/MP/WATER/ 146889/2021	मक्सूदनगढ़	P 740	बंजला	314.02	0.85	0.0267	0	24°15'47"	77°14'34"	24°15'53"	77°14'44"	संलग्न है	संलग्न है
					628.04		0.0515							

ये द्वारा ऑनलाईन एप्लीकेशन के कार्यापत्त संयुक्त स्थल निरीक्षण की कार्यवाही पूर्ण हो गई है


(Sd/- Engr G.T.)
G. Rakesh Kumar


Singh Vishvend
Field Engineer
SQC - Rajghat Dam MVS
WAPCOS LTD. - GUNA


B. Bham
Assistant Engineer
SQC - Rajghat Dam MVS
WAPCOS LTD. - GUNA


K. S.
वन परिक्षेत्र अधिकारी
वन परिक्षेत्र मक्सूदनगढ़

संयुक्त स्थल निरीक्षण प्रतिवेदन

स्थान नर सालोवा 3)

दिनांक 13.3.2022

आज दिनांक 13.3.2022 को वन परिक्षेत्र अधिकारी भवसूदन 218, सामान्य वनमण्डल गुना एवं मध्यप्रदेश जल निगम गुना के प्रतिनिधियों द्वारा राजघाट बांध परियोजना अंतर्गत किये जाने वाले नल-जल योजना प्रस्तावित कार्य स्थल P: 740 का संयुक्त स्थल निरीक्षण गया। प्रस्तावित कार्य स्थल वनपरिक्षेत्र भवसूदन 218 की बीट सालोवा 3) के कक्ष क्रमांक P: 740 में पाया गया। जिसमें प्रस्तावित/प्रभावित वनक्षेत्र के वन कक्षों का पूर्ण भ्रमण कर संलग्न निर्धारित मानचित्र पर जी.पी.एस. रीडिंग के साथ मौके का निरीक्षण किया गया। निरीक्षण में पाया गया कि उक्त परियोजना हेतु कक्ष क्रमांक P: 740 में लम्बाई 628.04 मीटर एवं कार्य हेतु प्रस्तावित चौड़ाई मीटर पाई गई है, जिसमें आने वाले बृक्षों का क्षेत्र 111 मीटर लम्बाई में पाया गया है। उक्त परियोजना में वनकक्ष क्रमांक P: 740 में प्रभावित बृक्षों की संख्या 111 पाई गई।

RS

भवसूदन
वनपरिक्षेत्र अधिकारी

G. Rakesh Kumar
(Sr. Engg. (LT))

B. B. B. B.

Hingh
Field Engineer
SQC - Rajghat Dam MVS
WAPCOS LTD. - GUNA

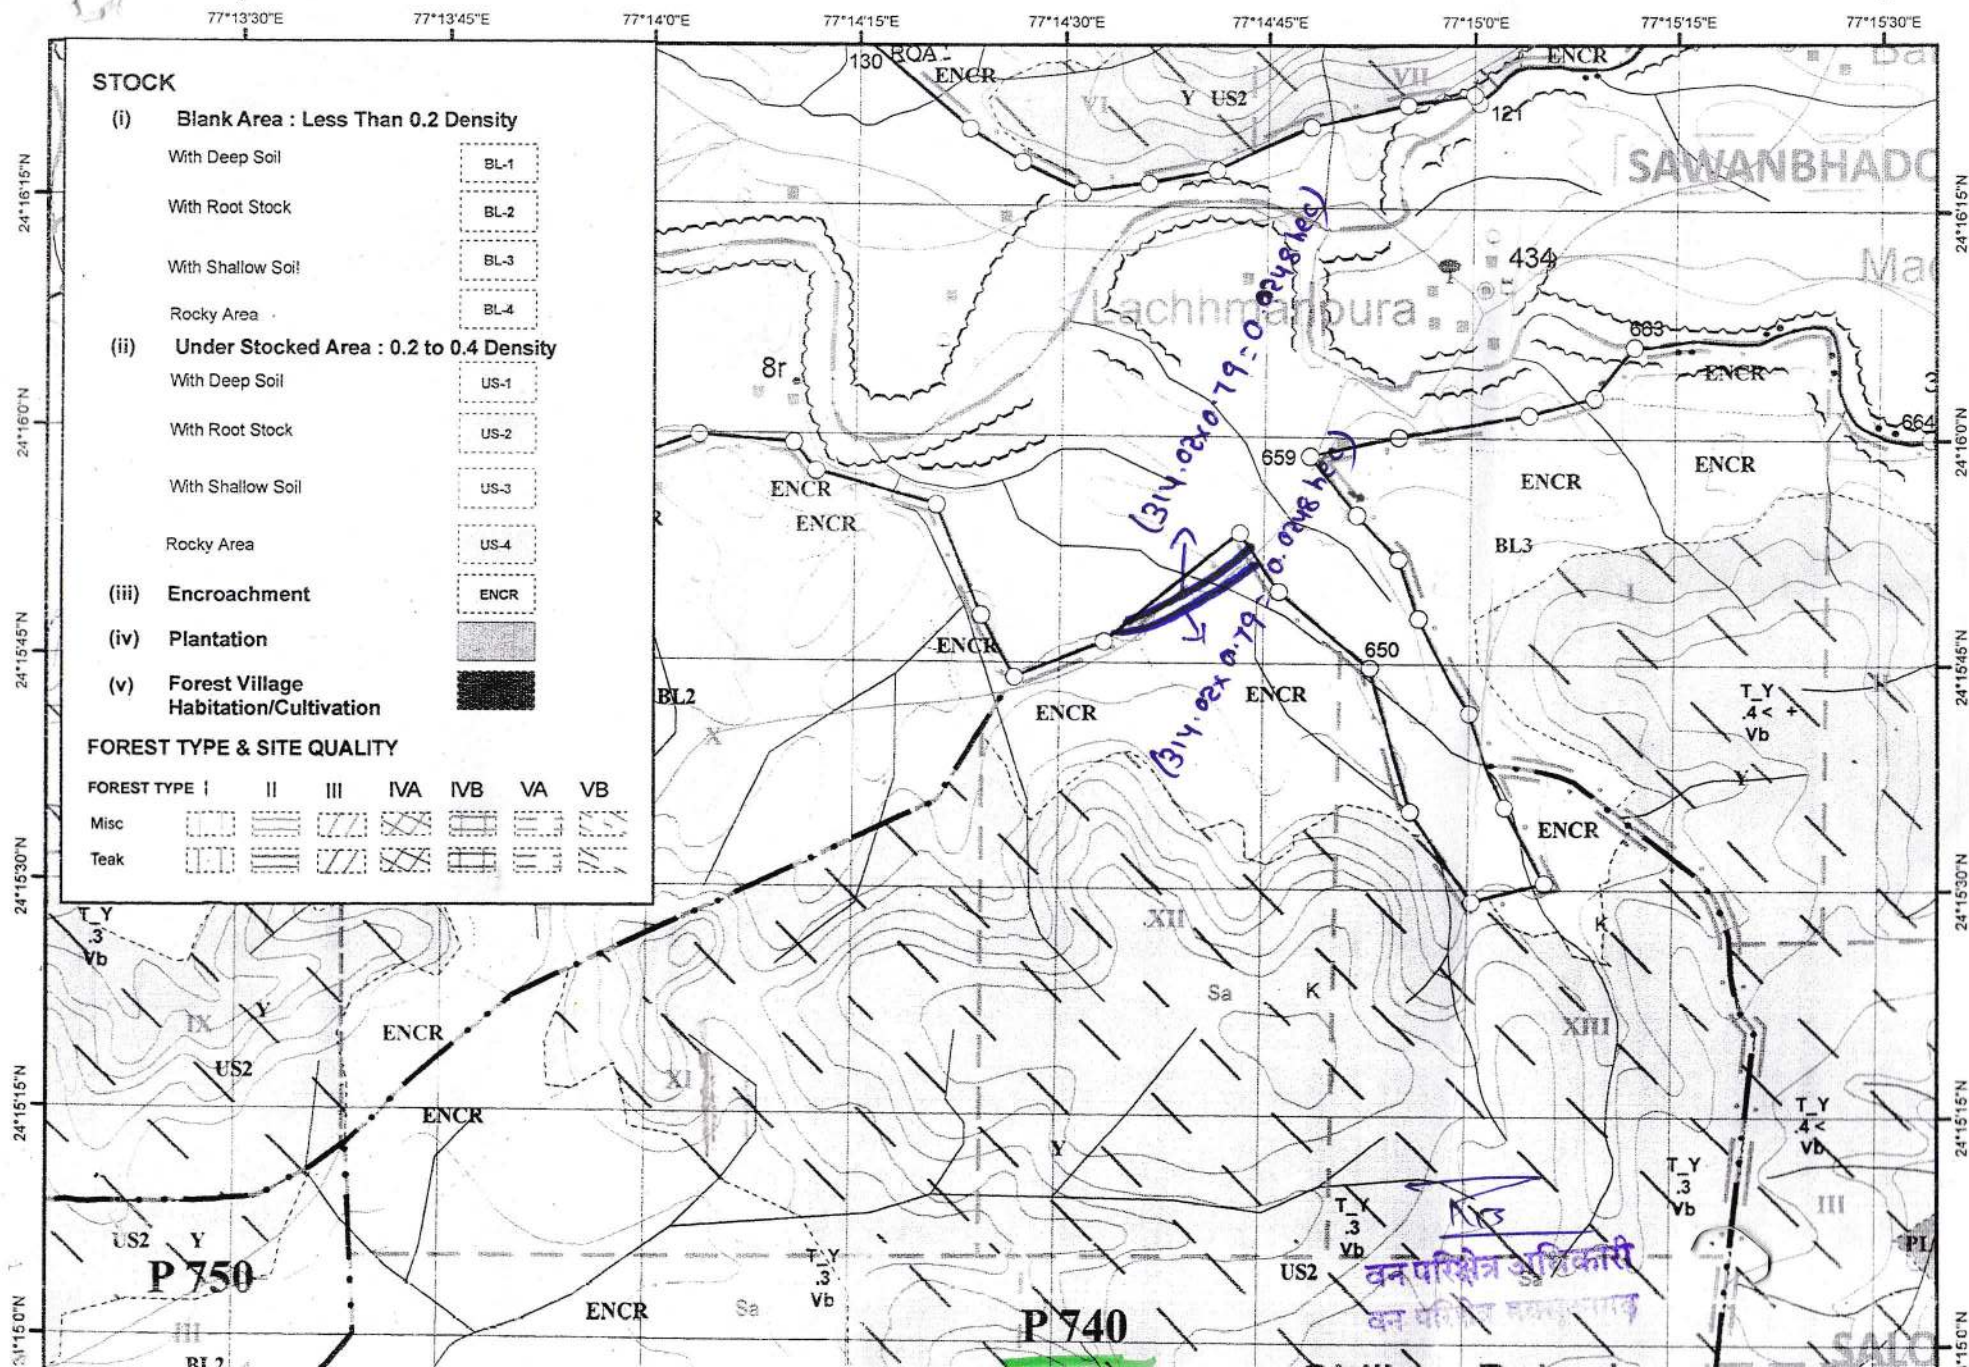
B. B. B. B.
Assistant Engineer
SQC - Rajghat Dam MVS
WAPCOS LTD. - GUNA

RANGE - MAKSUDHANGARH

Compt.No.- P740

Compartment Map

1:15,000



नल जल योजना अंतर्गत संयुक्त स्थल निरीक्षण हेतु प्रपत्र वन परिक्षेत्र मक्सूदनगढ़

क्रमांक	ऑनलाईन एप्लीकेशन नम्बर	वन परिक्षेत्र का नाम	कक्ष क्रमांक आर.एफ./पी. एफ.	वनखण्ड का नाम	लम्बाई मीटर	चौड़ाई मीटर	क्षेत्रफल हेक्टेयर	प्रभावित वृक्ष संख्या	प्रारंभिक अक्षांश/देशांश	अंतिम अक्षांश/देशांश	KML File	वन मानचित्र 1:15000
1	FP/MP/WATER/146889/2021	मक्सूदनगढ़	P 750	बंजला	419.01	0.9	0.0377	0	24°14'24" 77°12'47"	24°14'36" 77°12'52"	संलग्न है	संलग्न है
2	FP/MP/WATER/146889/2021	मक्सूदनगढ़	P 750	बंजला	103.4	0.9	0.0093	0	24°14'24" 77°12'47"	24°14'24" 77°12'43"	संलग्न है	संलग्न है
3	FP/MP/WATER/146889/2021	मक्सूदनगढ़	P 750	बंजला	282.3	0.39	0.011	0	24°14'16" 77°12'48"	24°14'24" 77°12'43"	संलग्न है	संलग्न है
4	FP/MP/WATER/146889/2021	मक्सूदनगढ़	P 750	बंजला	604.42	0.6	0.0363	0	24°14'36" 77°12'52"	24°14'49" 77°12'36"	संलग्न है	संलग्न है
5	FP/MP/WATER/146889/2021	मक्सूदनगढ़	P 750	बंजला	1134.8	0.6	0.0681	0	24°14'11" 77°12'8"	24°14'48" 77°12'13"	संलग्न है	संलग्न है
6	FP/MP/WATER/146889/2021	मक्सूदनगढ़	P 750	बंजला	306.22	0.6	0.0184	0	24°14'17" 77°11'60"	24°14'11" 77°12'8"	संलग्न है	संलग्न है
7	FP/MP/WATER/146889/2021	मक्सूदनगढ़	P 750	बंजला	71.79	0.39	0.0028	0	24°14'9" 77°12'8"	24°14'11" 77°12'8"	संलग्न है	संलग्न है
					2921.94		0.1836					

मेरे द्वारा ऑनलाईन एप्लीकेशन के आधार पर संयुक्त स्थल निरीक्षण की आवश्यकता दर्ज की गई है

G. R. Kesh Kumar
(Sr. Engg. G.T.)
G. R. Kesh Kumar

Vishwendra
Field Engineer
SQC - Rajghat Dam MVS
WAPCOS LTD. - GUNA

Brijbham Lodhe
Assistant Engineer
SQC - Rajghat Dam MVS
WAPCOS LTD. - GUNA

K.B.
वन परिक्षेत्र अधिकारी
वन परिक्षेत्र मक्सूदनगढ़

संयुक्त स्थल निरीक्षण प्रतिवेदन

स्थान वीर (मलेवडा)

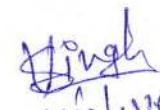
दिनांक 13.3.2022

आज दिनांक 13.3.2022 को वन परिक्षेत्र अधिकारी मयसूदन शर्मा, सामान्य वनमण्डल गुना एवं मध्यप्रदेश जल निगम गुना के प्रतिनिधियों द्वारा राजघाट बांध परियोजना अंतर्गत किये जाने वाले नल-जल योजना प्रस्तावित कार्य स्थल P.750 का संयुक्त स्थल निरीक्षण गया। प्रस्तावित कार्य स्थल वनपरिक्षेत्र मयसूदन शर्मा की बीट सालेवाडा के कक्ष क्रमांक P.750 में पाया गया। जिसमें प्रस्तावित/प्रभावित वनक्षेत्र के वन कक्षों का पूर्ण भ्रमण कर संलग्न निर्धारित मानचित्र पर जी.पी.एस. रीडिंग के साथ मौके का निरीक्षण किया गया। निरीक्षण में पाया गया कि उक्त परियोजना हेतु कक्ष क्रमांक P.750 में लम्बाई 29.81.94 मीटर एवं कार्य हेतु प्रस्तावित चौड़ाई मीटर पाई गई है, जिसमें आने वाले बृक्षों का क्षेत्र मीटर लम्बाई में पाया गया है। उक्त परियोजना में वनकक्ष क्रमांक P.750 में प्रभावित बृक्षों की संख्या पाई गई।


Rakesh Kumar
रवि शर्मा मलेवडा


(Sr. Engg L&T)
Rakesh Kumar


Brijbhanu

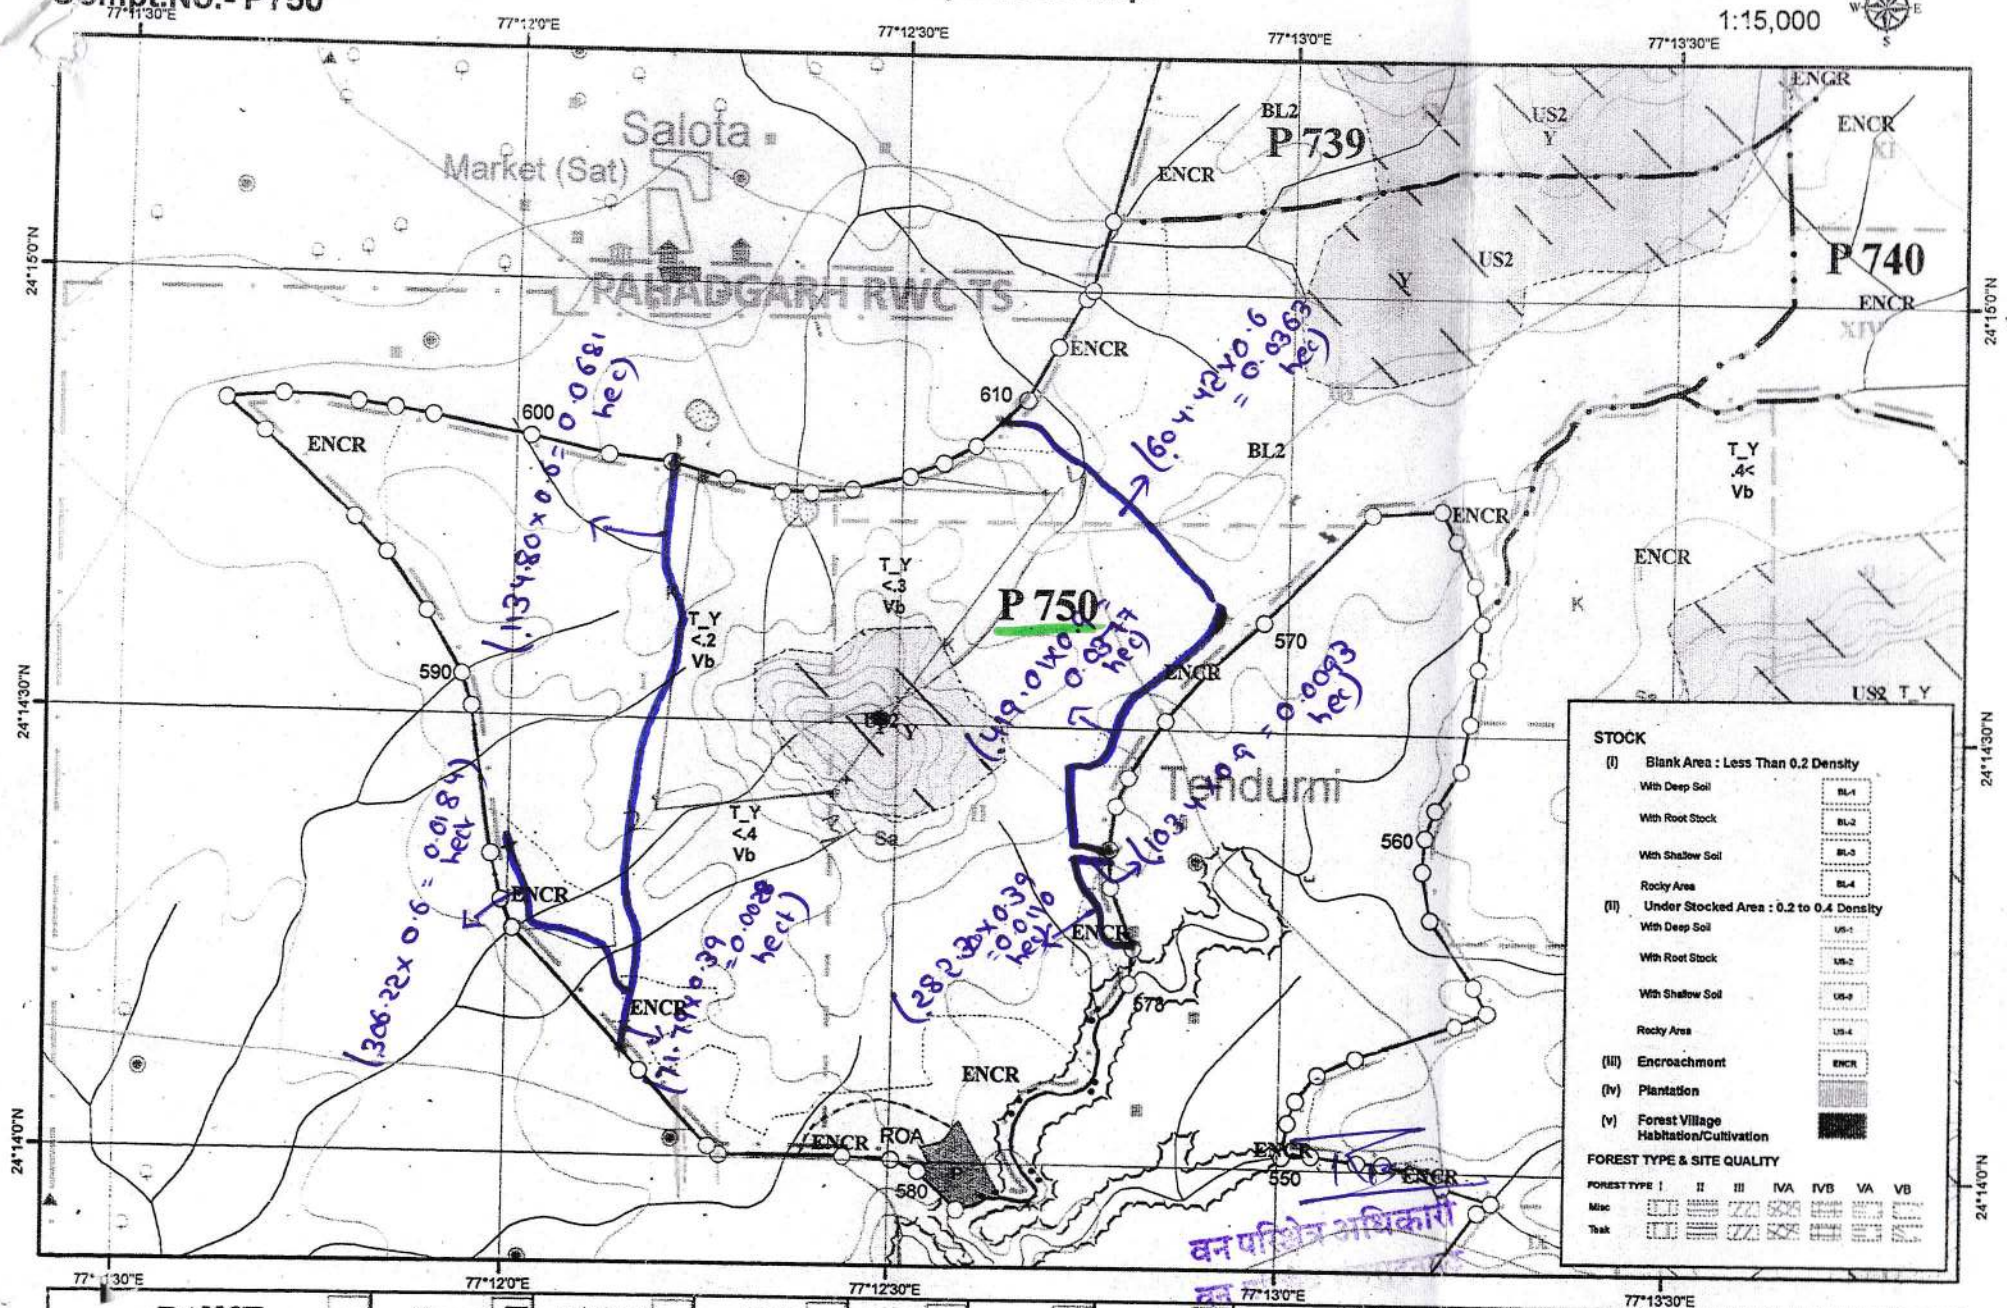

Vishvendra
Field Engineer
SQC - Rajghat Dam MVS
WAPCOS LTD. - GUNA


Brijbhanu
Assistant Engineer
SQC - Rajghat Dam MVS
WAPCOS LTD. - GUNA

RANGE - MAKSUDHANGARH
Compt.No.- P750

Compartment Map

1:15,000



STOCK

(I) Blank Area : Less Than 0.2 Density

- With Deep Soil BL-1
- With Root Stock BL-2
- With Shallow Soil BL-3
- Rocky Area BL-4

(II) Under Stocked Area : 0.2 to 0.4 Density

- With Deep Soil US-1
- With Root Stock US-2
- With Shallow Soil US-3
- Rocky Area US-4

(III) Encroachment ENCR

(IV) Plantation

(V) Forest Village Habitation/Cultivation

FOREST TYPE & SITE QUALITY

FOREST TYPE	I	II	III	IVa	IVb	VA	VB
Misc	[Symbol]	[Symbol]	[Symbol]	[Symbol]	[Symbol]	[Symbol]	[Symbol]
Thak	[Symbol]	[Symbol]	[Symbol]	[Symbol]	[Symbol]	[Symbol]	[Symbol]

RANGE	Compt	STOC	US2	US	BL1	BL2	BL3	BL4	ENCR	OTHE	Total
MAKSUDHANGARH	P 750	0.00	42.10	0.00	0.00	222.35	0.00	0.00	46.14	1.82	312.41

नल जल योजना अंतर्गत संयुक्त स्थल निरीक्षण हेतु प्रपत्र वन परिक्षेत्र मक्सूदनगढ़

क्रमिक	ऑनलाइन एप्लीकेशन	वन परिक्षेत्र	कक्ष क्रमांक	वनखण्ड का	लम्बाई	चौड़ाई	क्षेत्रफल	प्रभावित	प्रारंभिक	अंतिम	KML File	वन मानचित्र
	नम्बर	का नाम	आर.एफ./पी. एफ.	नाम	मीटर	मीटर	हेक्टेयर	वृक्ष संख्या	अक्षांश/देशांश	अक्षांश/देशांश		1:15000
1	FP/MP/WATER/146889/2021	मक्सूदनगढ़	P 743	बंजला	2044.83	0.93	0.1902	0	24°14'58" 77°16'28"	24°15'5" 77°17'40"	संलग्न है	संलग्न है
2	FP/MP/WATER/146889/2021	मक्सूदनगढ़	P 743	बंजला	2044.83	0.85	0.1738	0	24°14'58" 77°16'28"	24°15'5" 77°17'40"	संलग्न है	संलग्न है
3	FP/MP/WATER/146889/2021	मक्सूदनगढ़	P 743	बंजला	912.88	0.93	0.0849	0	24°15'0" 77°16'27"	24°15'25" 77°16'9"	संलग्न है	संलग्न है
4	FP/MP/WATER/146889/2021	मक्सूदनगढ़	P 743	बंजला	912.88	0.81	0.0739	0	24°15'0" 77°16'27"	24°15'25" 77°16'9"	संलग्न है	संलग्न है
					5915.42		0.5228					

मेरे वन ऑन लाइन एप्लीकेशन के डाटा एपु सेडुबल स्थल निरीक्षण की समवाय करी गई है
जिसमे परिक्षेत्र कर्मचारी कोरे आ प्रमाण दोष दख्खाना नहीं है

NT
वन परिक्षेत्र अधिकारी
वन परिक्षेत्र मक्सूदनगढ़

G. Rakesh Kumar
G. Rakesh Kumar

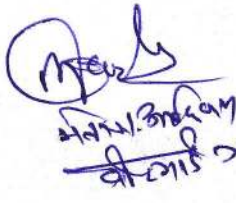
Hingh Vishvendra
Field Engineer
SQC - Rajghat Dam MVS
WAPCOS LTD. - GUNA

Brijbhram Lodhg
Assistant Engineer
SQC - Rajghat Dam
WAPCOS LTD. - GUNA

संयुक्त स्थल निरीक्षण प्रतिवेदन

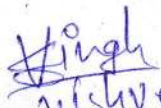
स्थान बाँर बाँदेर
दिनांक 13.3.2022

आज दिनांक 13.3.2022 को वन परिक्षेत्र अधिकारी अ. व. सुंदरगढ़, सामान्य वनमण्डल गुना एवं मध्यप्रदेश जल निगम गुना के प्रतिनिधियों द्वारा राजघाट बांध परियोजना अंतर्गत किये जाने वाले नल-जल योजना प्रस्तावित कार्य स्थल P-743 का संयुक्त स्थल निरीक्षण गया। प्रस्तावित कार्य स्थल वनपरिक्षेत्र अ. व. सुंदरगढ़ की बीट बाँदेर के कक्ष क्रमांक P-743 में पाया गया। जिसमें प्रस्तावित/प्रभावित वनक्षेत्र के वन कक्षों का पूर्ण भ्रमण कर संलग्न निर्धारित मानचित्र पर जी.पी.एस. रीडिंग के साथ मौके का निरीक्षण किया गया। निरीक्षण में पाया गया कि उक्त परियोजना हेतु कक्ष क्रमांक P-743 में लम्बाई 5915.42 मीटर एवं कार्य हेतु प्रस्तावित चौड़ाई मीटर पाई गई है, जिसमें आने वाले बृक्षों का क्षेत्र NIL मीटर लम्बाई में पाया गया है। उक्त परियोजना में वनकक्ष क्रमांक P-743 में प्रभावित बृक्षों की संख्या NIL पाई गई।


G. Rakesh Kumar
13/3/2022


G. Rakesh Kumar


G. Rakesh Kumar

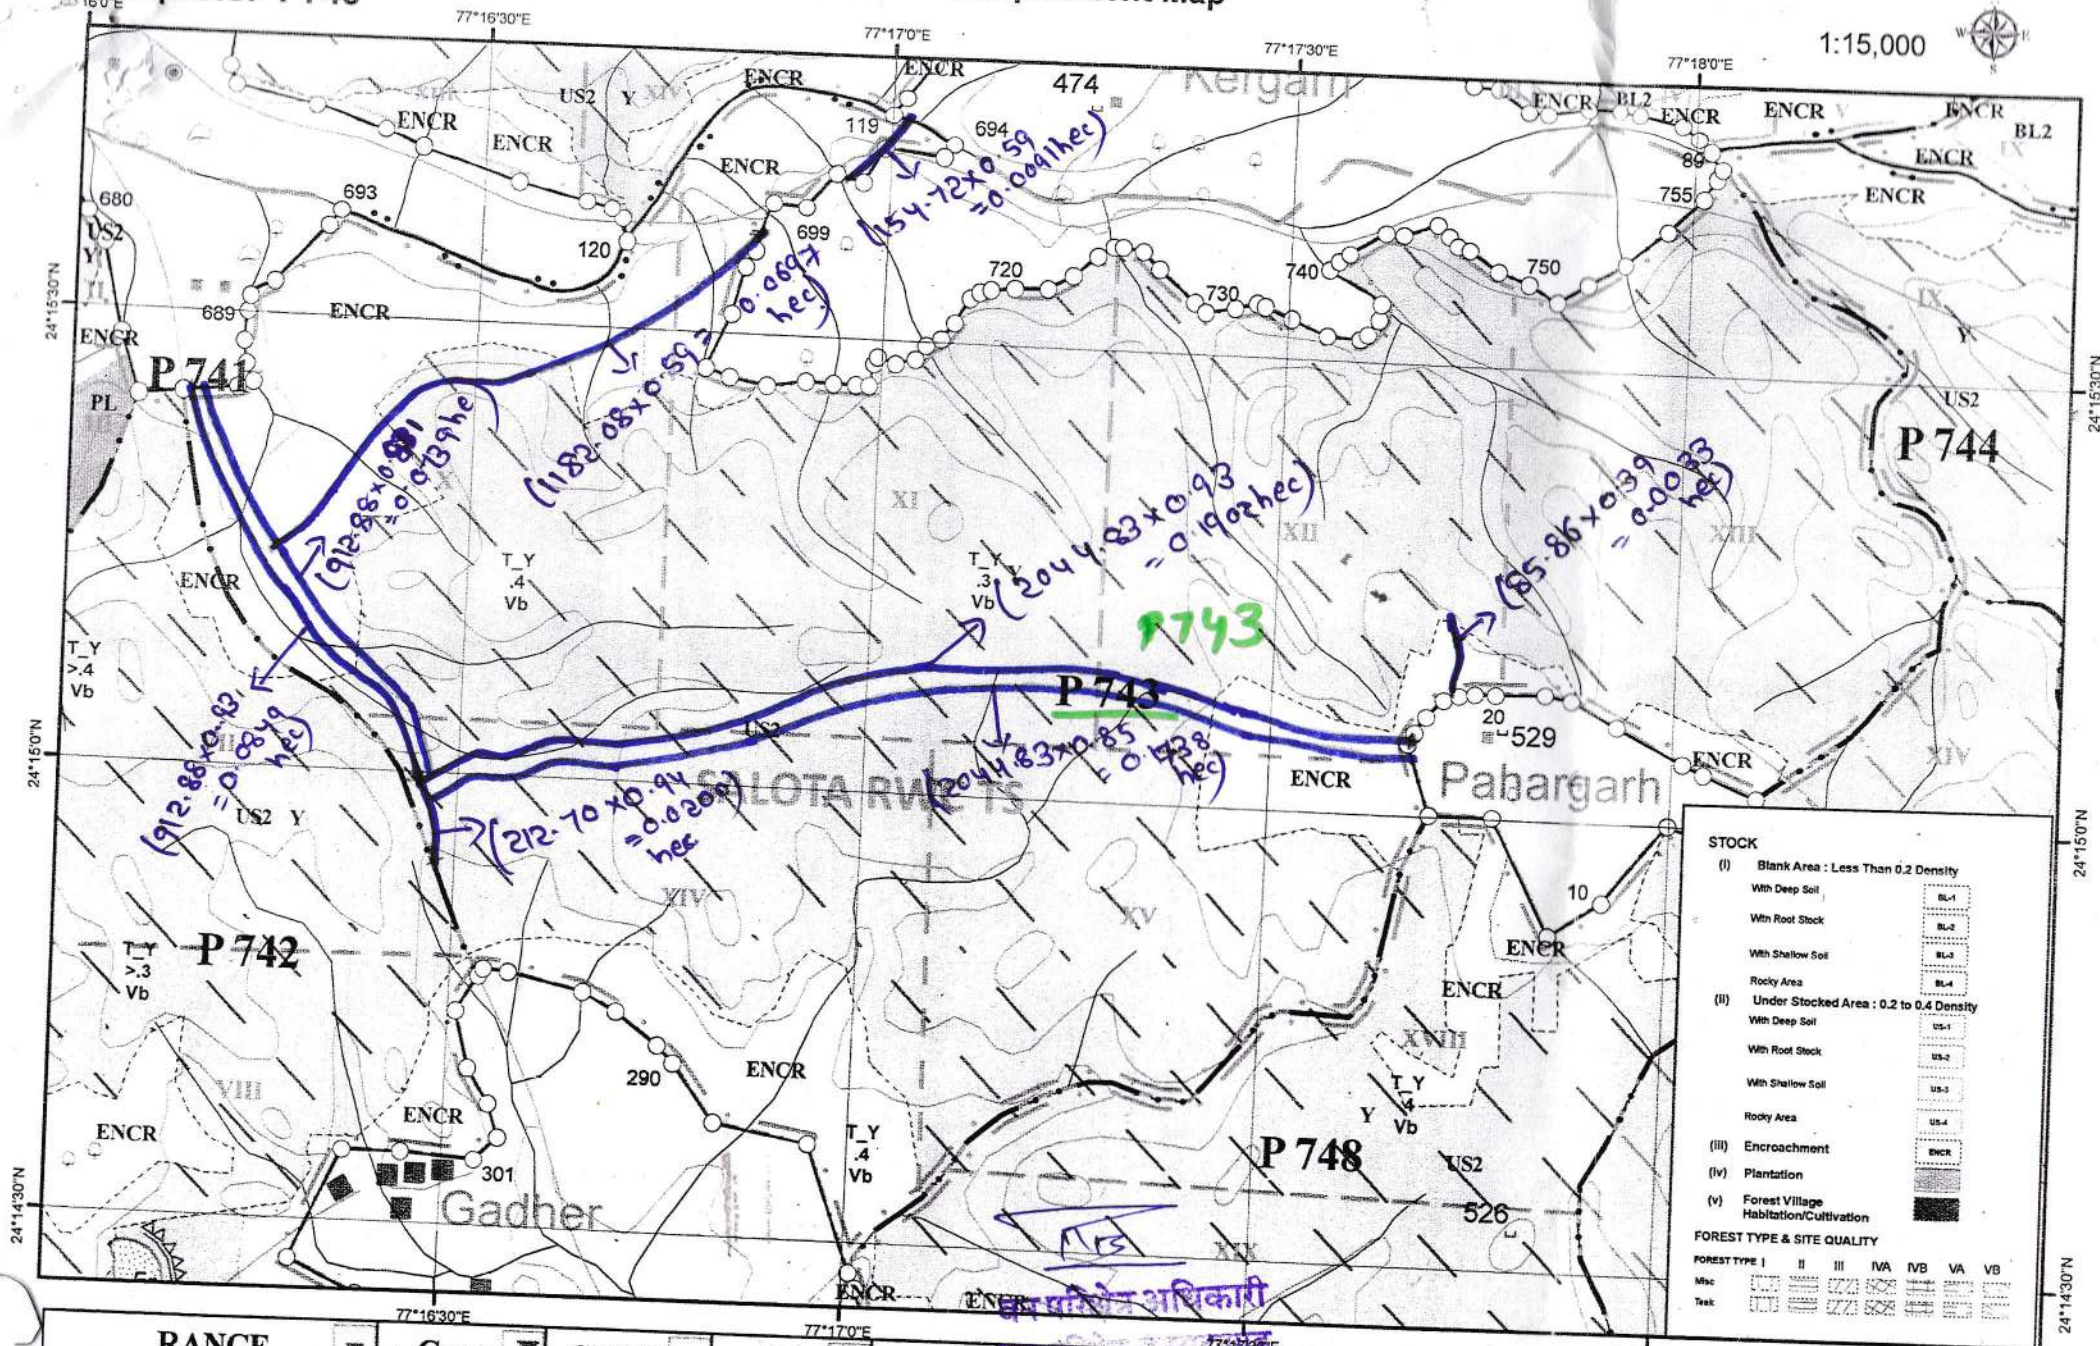

Field Engineer
SQC - Rajghat Dam MVS
WAPCOS LTD. - GUNA


Assistant Engineer
SQC - Rajghat Dam MVS
WAPCOS LTD. - GUNA

RANGE - MAKSUDHANGARH Compt.No.- P743

Compartment Map

1:15,000



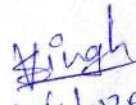
RANGE	Comp	STOC	US2	US	BL1	BL2	BL3	BL4	ENCR	OTHE	Tota
MAKSUDHANGARH	P 743	0.00	379.22	0.00	0.00	0.00	0.00	0.00	97.06	0.00	476.28

नल जल योजना अंतर्गत संयुक्त स्थल निरीक्षण हेतु प्रपत्र वन परिक्षेत्र मक्सूदनगढ़

क्रमांक	ऑनलाईन एप्लीकेशन	वन परिक्षेत्र	कक्ष क्रमांक आर.एफ. / पी.	वनखण्ड का नाम	लम्बाई मीटर	चौड़ाई मीटर	क्षेत्रफल हेक्टेयर	प्रभावित वृक्ष संख्या	प्रारंभिक अक्षांश / देशांश	अंतिम अक्षांश / देशांश	KML File	वन मानचित्र 1:15000
1	FP/MP/WATER/ 146889/2021	मक्सूदनगढ़	P 744	भोजपुरा	852.36	0.93	0.0793	0	24°14'46" 77°19'6"	24°14'44" 77°19'36"	संलग्न है	संलग्न है
2	FP/MP/WATER/ 146889/2021	मक्सूदनगढ़	P 744	भोजपुरा	852.36	0.85	0.0725	0	24°14'46" 77°19'6"	24°14'44" 77°19'36"	संलग्न है	संलग्न है
					1704.72		0.1518					

मेरे द्वारा ऑनलाईन एप्लीकेशन के माध्यम से संयुक्त स्थल निरीक्षण की कार्यवाही पूर्ण की गई है
जिसमें परिक्षेत्र कार्यालय केरी अन्य प्रमाण शेष (हूरा) नहीं है


(Sd/- G. Rakesh Kumar)


Field Engineer
SQC - Rajghat Dam MVS
WAPCOS LTD. - GUNA


Assistant Engineer
SQC - Rajghat Dam
WAPCOS LTD. - GUNA


वन परिक्षेत्र अधिकारी
वन परिक्षेत्र मक्सूदनगढ़

संयुक्त स्थल निरीक्षण प्रतिवेदन

स्थान मुडियागढ़

दिनांक 13.3.2022

आज दिनांक 13.3.2022 को वन परिक्षेत्र अधिकारी भरखुलगा, सामान्य वनमण्डल गुना एवं मध्यप्रदेश जल निगम गुना के प्रतिनिधियों द्वारा राजघाट बांध परियोजना अंतर्गत किये जाने वाले नल-जल योजना प्रस्तावित कार्य स्थल P-744 का संयुक्त स्थल निरीक्षण गया। प्रस्तावित कार्य स्थल वनपरिक्षेत्र भरखुलगा की बीट मुडियागढ़ के कक्ष क्रमांक P-744 में पाया गया। जिसमें प्रस्तावित/प्रभावित वनक्षेत्र के वन कक्षों का पूर्ण भ्रमण कर संलग्न निर्धारित मानचित्र पर जी.पी.एस. रीडिंग के साथ मौके का निरीक्षण किया गया। निरीक्षण में पाया गया कि उक्त परियोजना हेतु कक्ष क्रमांक P-744 में लम्बाई 1704.72 मीटर एवं कार्य हेतु प्रस्तावित चौड़ाई मीटर पाई गई है, जिसमें आने वाले बृक्षों का क्षेत्र NIL मीटर लम्बाई में पाया गया है। उक्त परियोजना में वनकक्ष क्रमांक P-744 में प्रभावित बृक्षों की संख्या NIL पाई गई।

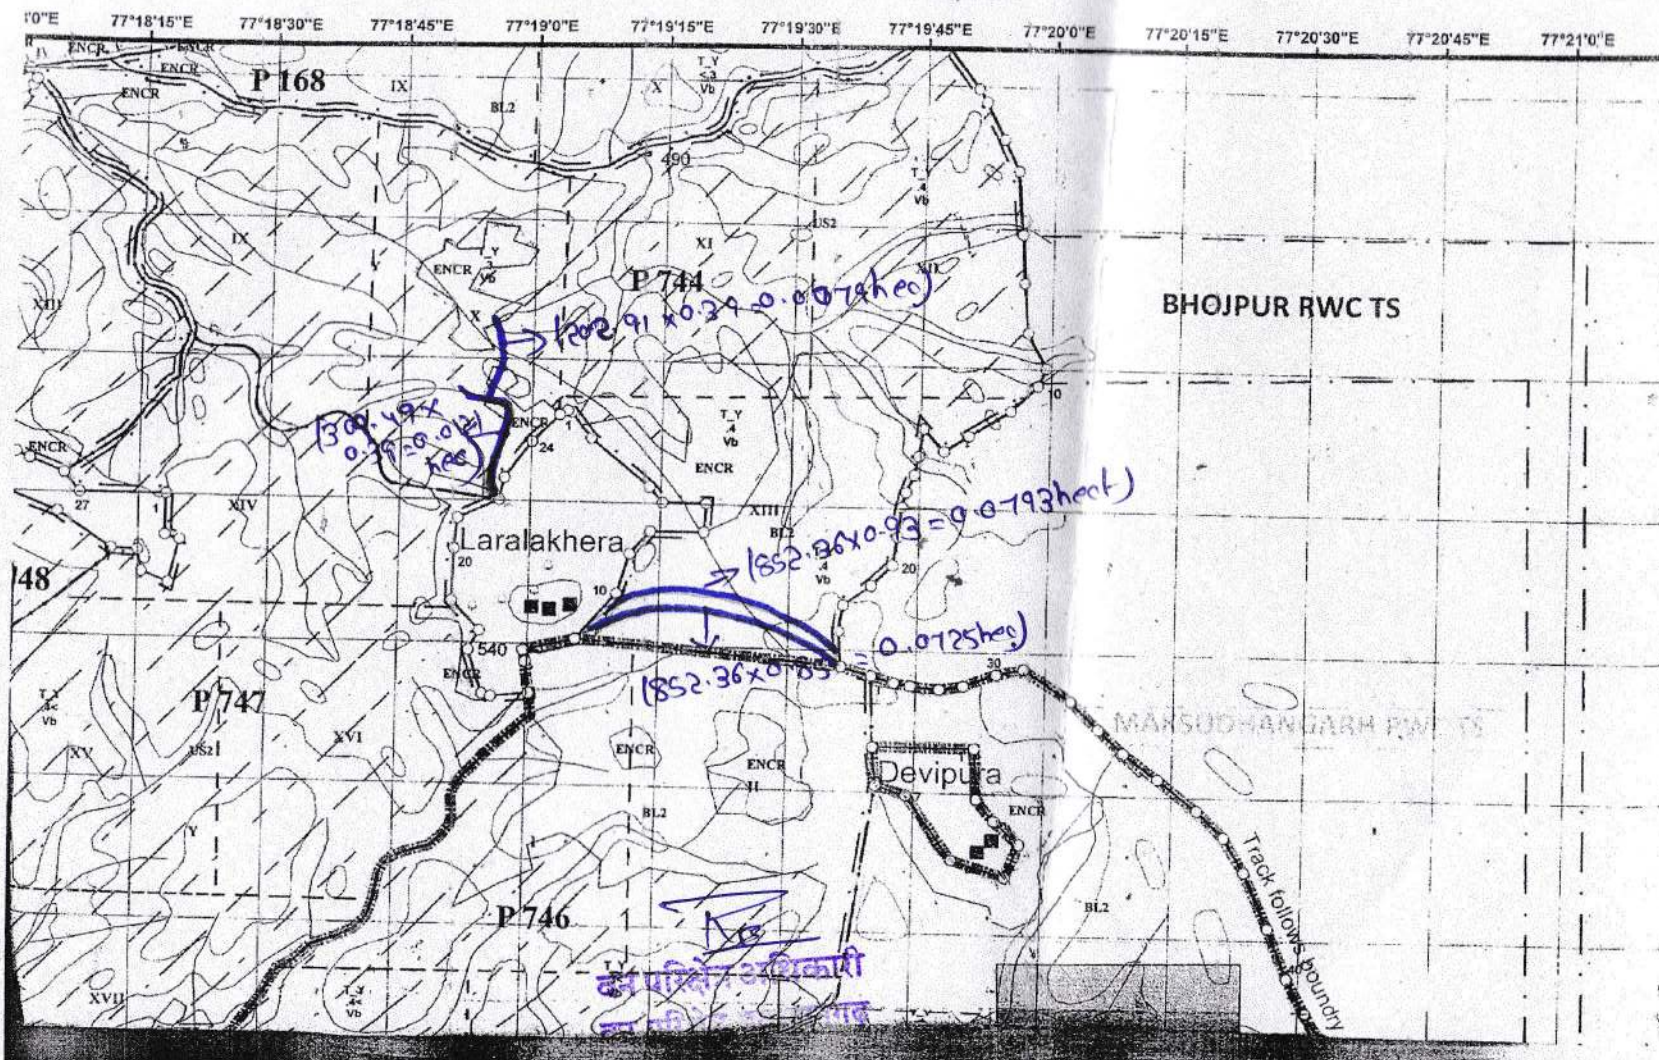
प्रमुख निरीक्षक
वीट गाई मुडियागढ़

भरखुलगा
(Sr. Engg. (G))
G. Rakesh Kumar

Hingh
Vishwendra
Field Engineer
SQC - Rajghat Dam MVS
WAPCOS LTD. - GUNA

Bhisham Lodha
Assistant Engineer
SQC - Rajghat Dam MVS
WAPCOS LTD. - GUNA

NS



नल जल योजना अंतर्गत संयुक्त स्थल निरीक्षण हेतु प्रपत्र वन परिक्षेत्र मक्सूदनगढ़

क्रमांक	ऑनलाइन एप्लीकेशन	वन परिक्षेत्र	कक्ष क्रमांक	वनखण्ड का	लम्बाई	चौड़ाई	क्षेत्रफल	प्रभावित	प्रारम्भिक		अंतिम		KML File	वन मानचित्र
	नम्बर	का नाम	आर.एफ. / पी. एफ.	नाम	मीटर	मीटर	हेक्टेयर	वृक्ष संख्या	अक्षांश / देशांश		अक्षांश / देशांश			1:15000
1	FP/MP/WATER/ 146889/2021	मक्सूदनगढ़	P 747	बंजला	1183.78	0.93	0.1101	0	24°14'45"	77°18'53"	24°14'54"	77°18'13"	संलग्न है	संलग्न है
2	FP/MP/WATER/ 146889/2021	मक्सूदनगढ़	P 747	बंजला	1183.78	0.85	0.1006	0	24°14'45"	77°18'53"	24°14'54"	77°18'13"	संलग्न है	संलग्न है
					2367.56		0.2107							

ये वन परिक्षेत्र निरीक्षण के माध्यम से संयुक्त स्थल निरीक्षण की कार्यवाही की गई है
जिसमें परिक्षेत्र कागज़ि डेटा डमाक रेकर्ड बनायी है

(S. Engg. Dept.)
G. Rakesh Kumar

Hingh
vishvend 29
Field Engineer
SQC - Rajghat Dam MVS
WAPCOS LTD. - GUNA

Brijbhan
Brijbhan Lodha
Assistant Engineer
SQC - Rajghat Dam MVS
WAPCOS LTD. - GUNA

15/5
वन परिक्षेत्र अधिकारी
वन परिक्षेत्र मक्सूदनगढ़

संयुक्त स्थल निरीक्षण प्रतिवेदन

स्थान मुडियागढ
दिनांक 13.3.2022

आज दिनांक 13.3.2022 को वन परिक्षेत्र अधिकारी मण्डलगाव, सामान्य वनमण्डल गुना एवं मध्यप्रदेश जल निगम गुना के प्रतिनिधियों द्वारा राजघाट बांध परियोजना अंतर्गत किये जाने वाले नल-जल योजना प्रस्तावित कार्य स्थल P.742 का संयुक्त स्थल निरीक्षण गया। प्रस्तावित कार्य स्थल वनपरिक्षेत्र मण्डलगाव की बीट मुडियागढ के कक्ष क्रमांक P.742 में पाया गया। जिसमें प्रस्तावित/प्रभावित वनक्षेत्र के वन कक्षों का पूर्ण भ्रमण कर संलग्न निर्धारित मानचित्र पर जी.पी.एस. रीडिंग के साथ मौके का निरीक्षण किया गया। निरीक्षण में पाया गया कि उक्त परियोजना हेतु कक्ष क्रमांक P.742 में लम्बाई 2367.56 मीटर एवं कार्य हेतु प्रस्तावित चौड़ाई मीटर पाई गई है, जिसमें आने वाले बृक्षों का क्षेत्र NIL मीटर लम्बाई में पाया गया है। उक्त परियोजना में वनकक्ष क्रमांक P.742 में प्रभावित बृक्षों की संख्या NIL पाई गई।

P.742
यु मांझ दीपारगुड
बीट गाँव मुडियागढ

G. Rakesh Kumar
(S. Engg. (S))
G. Rakesh Kumar

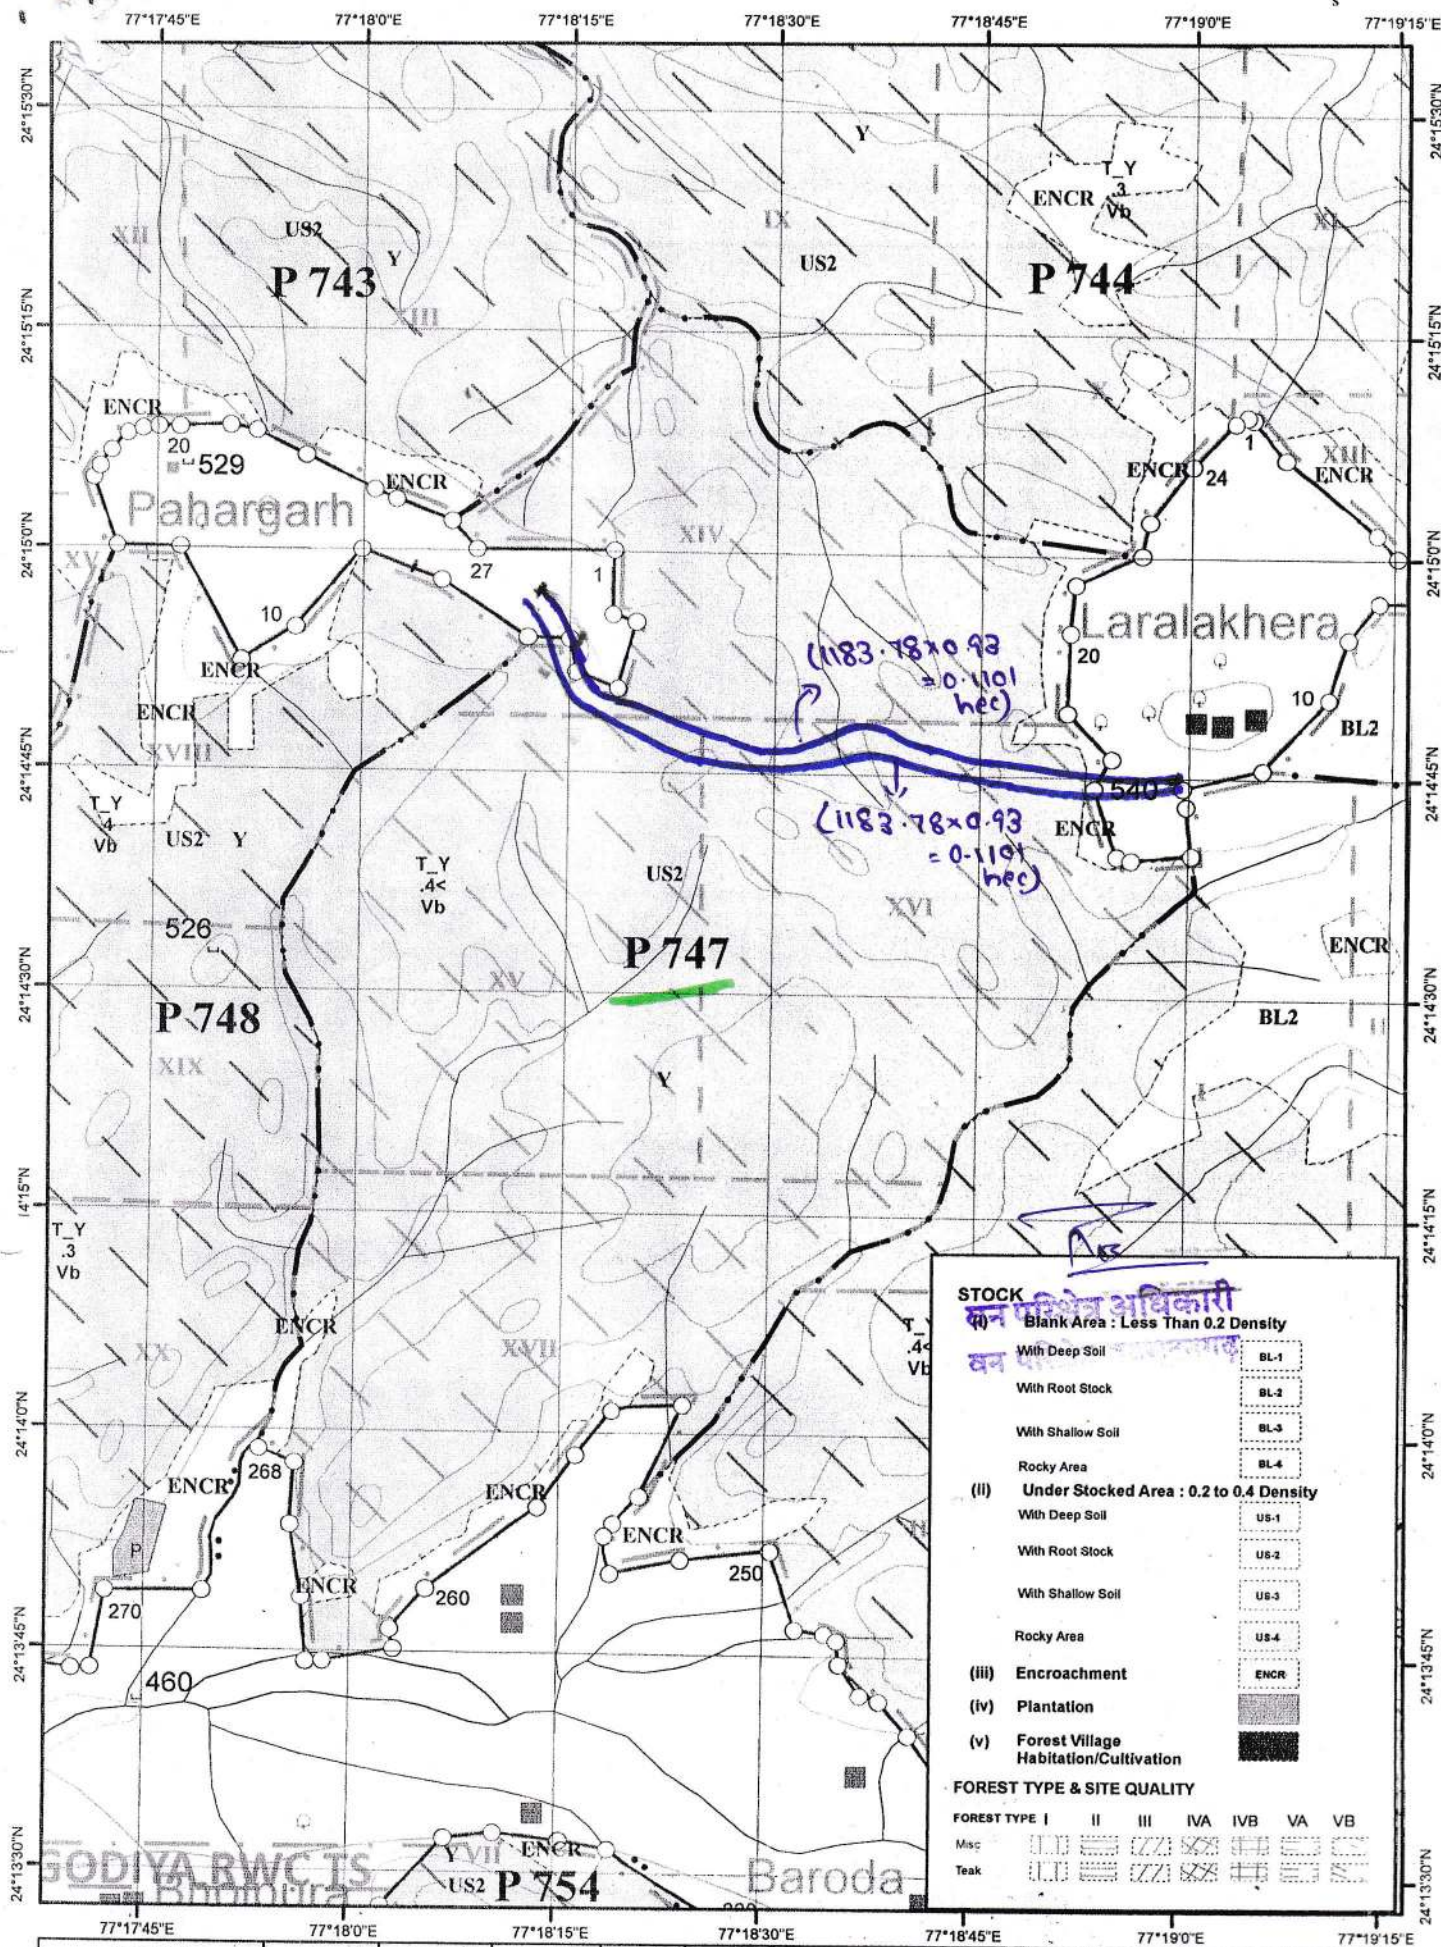
प. ए. जामनेल

Field Engineer
SOC - Rajghat Dam MVS
WAPCOS LTD. - GUNA

Assistant Engineer
SOC - Rajghat Dam MVS
WAPCOS LTD. - GUNA



Compt.No.- P747



- STOCK**
 (i) Blank Area : Less Than 0.2 Density
 With Deep Soil BL-1
 With Root Stock BL-2
 With Shallow Soil BL-3
 Rocky Area BL-4
 (ii) Under Stocked Area : 0.2 to 0.4 Density
 With Deep Soil US-1
 With Root Stock US-2
 With Shallow Soil US-3
 Rocky Area US-4
 (iii) Encroachment ENCR
 (iv) Plantation
 (v) Forest Village Habitation/Cultivation

FOREST TYPE & SITE QUALITY

FOREST TYPE	I	II	III	IVA	IVB	VA	VB
Misc							
Teak							

RANGE	Compt.	STOCK	US2	US1	BL1	BL2	BL3	BL4	ENCR	OTHE	Total
MAKSUDHANGARH	P 747	0.00	280.39	0.00	0.00	0.00	0.00	0.00	10.92	0.00	291.31

संयुक्त स्थल निरीक्षण प्रतिवेदन

स्थान पारन

दिनांक 13.3.2022

आज दिनांक 13.3.2022 को वन परिक्षेत्र अधिकारी अ.क.सुंदरगंठ, सामान्य वनमण्डल गुना एवं मध्यप्रदेश जल निगम गुना के प्रतिनिधियों द्वारा राजघाट बांध परियोजना अंतर्गत किये जाने वाले नल-जल योजना प्रस्तावित कार्य स्थल P.745- का संयुक्त स्थल निरीक्षण गया। प्रस्तावित कार्य स्थल वनपरिक्षेत्र अ.क.सुंदरगंठ की बीट पारन के कक्ष क्रमांक P.745- में पाया गया। जिसमें प्रस्तावित/प्रभावित वनक्षेत्र के वन कक्षों का पूर्ण भ्रमण कर संलग्न निर्धारित मानचित्र पर जी.पी.एस. रीडिंग के साथ मौके का निरीक्षण किया गया। निरीक्षण में पाया गया कि उक्त परियोजना हेतु कक्ष क्रमांक P.745- में लम्बाई 1133.18 मीटर एवं कार्य हेतु प्रस्तावित चौड़ाई मीटर पाई गई है, जिसमें आने वाले बृक्षों का क्षेत्र 111 मीटर लम्बाई में पाया गया है। उक्त परियोजना में वनकक्ष क्रमांक P.745- में प्रभावित बृक्षों की संख्या 111 पाई गई।

12
अध्यक्ष निरीक्षण
वार्ड 01/5 पारन

Gruny
(S. Engg. (S))
A. Rakesh Kumar

अ.क.सुंदरगंठ
अ.क.सुंदरगंठ

R

Vishwend
Field Engineer
SQC - Rajghat Dam MVS
WAPCOS LTD - GUNA

Brijbhambodha
Assistant Engineer
SQC - Rajghat Dam MVS
WAPCOS LTD - GUNA

नल जल योजना अंतर्गत संयुक्त स्थल निरीक्षण हेतु प्रपत्र वन परिक्षेत्र मक्सूदनगढ़

क्रमांक	ऑन लाइन एप्लीकेशन नम्बर	वन परिक्षेत्र का नाम	कक्ष क्रमांक आर.एफ./पी.एफ.	वनखण्ड का नाम	लम्बाई मीटर	चौड़ाई मीटर	क्षेत्रफल हेक्टेयर	प्रभावित वृक्ष संख्या	प्रारंभिक अक्षांश/देशांश	अंतिम अक्षांश/देशांश	KML File	वन मानचित्र 1:15000
1	FP/MP/WATER/146889/2021	मक्सूदनगढ़	P 745	भोजपुरा	519.5	0.93	0.048	0	24°14'41" 77°19'43"	24°14'38" 77°20'1"	संलग्न है	संलग्न है
2	FP/MP/WATER/146889/2021	मक्सूदनगढ़	P 745	भोजपुरा	519.5	0.85	0.044	0	24°14'41" 77°19'43"	24°14'38" 77°20'1"	संलग्न है	संलग्न है
3	FP/MP/WATER/146889/2021	मक्सूदनगढ़	P 745	भोजपुरा	94.18	0.6	0.006	0	24°14'38" 77°19'52"	24°14'35" 77°19'50"	संलग्न है	संलग्न है
					1133.18		0.098					

मेरे द्वारा ऑन लाइन एप्लीकेशन के आधार पर संयुक्त स्थल निरीक्षण की कार्यवाही पूर्ण हो गई है।
निम्नलिखित कगार केरु उक्त प्रमाणों के (हस्ताक्षर) नहीं हैं।

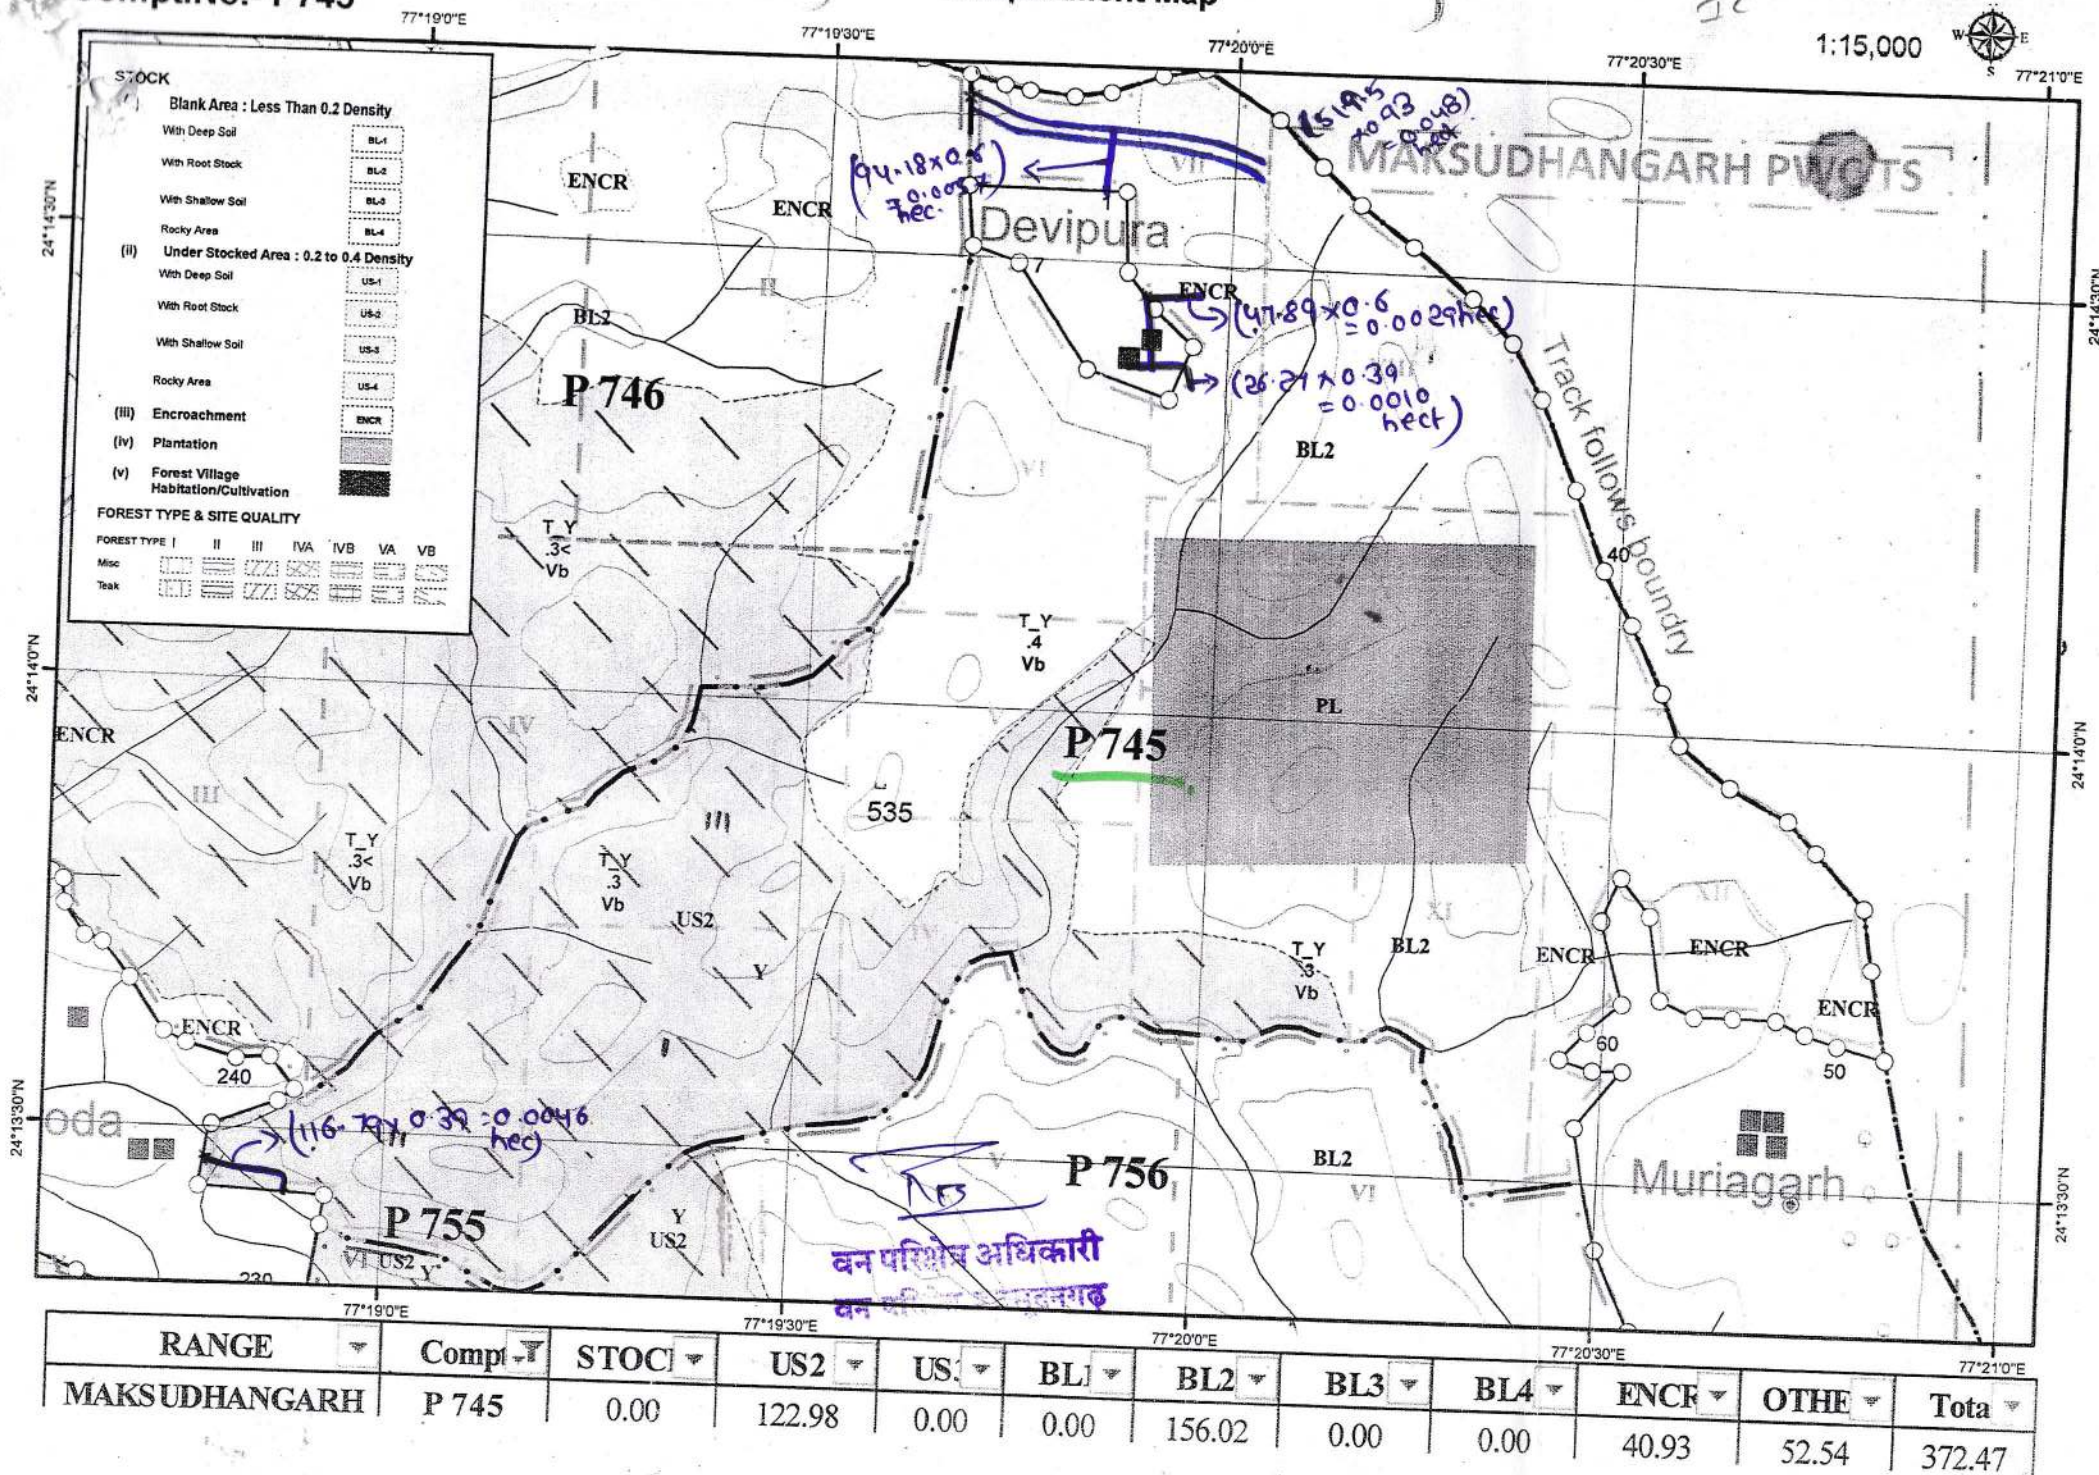
(Signature)
(S. Engg (ST))
G. Rakesh Kumar

(Signature)
Vishwender
Field Engineer
SQC - Rajghat Dam MVS
WAPCOS LTD. - GUNA

(Signature)
Bhisham Lodha
Assistant Engineer
SQC - Rajghat Dam I
WAPCOS LTD. - GUNA

(Signature)
वन परिक्षेत्र अधिकारी
वन परिक्षेत्र मक्सूदनगढ़

Compartment Map



RANGE	Comp	STOC	US2	US	BL	BL2	BL3	BL4	ENCR	OTHE	Tota
MAKSUDHANGARH	P 745	0.00	122.98	0.00	0.00	156.02	0.00	0.00	40.93	52.54	372.47

नल जल योजना अंतर्गत संयुक्त स्थल निरीक्षण हेतु प्रपत्र वन परिक्षेत्र मक्सूदनगढ़

क्रमांक	इन एप्लीकेशन नम्बर	वन परिक्षेत्र का नाम	कक्ष क्रमांक आर.एफ./पी. एफ.	वनखण्ड का नाम	लम्बाई मीटर	चौड़ाई मीटर	क्षेत्रफल हेक्टेयर	प्रभावित वृक्ष संख्या	प्रारंभिक अक्षांश/देशांश	अंतिम अक्षांश/देशांश	KML File	वन मानचित्र
1	FP/MP/WATER/146889/2021	मक्सूदनगढ़	P 756	भोजपुरा	389.14	0.39	0.0152	0	24°13'12" 77°20'27"	24°13'24" 77°20'31"	संलग्न है	1:15000
					389.14		0.0152					

मेरे द्वारा जानकारी एप्लिकेशन के आधार पर संयुक्त स्थल निरीक्षण की कार्यवाही की गयी है
जिसमें पॉलिगन ठीक से दर्ज (बुना) नहीं है

G. Rakesh Kumar
G. Rakesh Kumar

Vishwadev
Field Engineer
SQC - Rajghat Dam MVS
WAPCOS LTD. - GUNA

Brijbhanodha
Assistant Engineer
SQC - Rajghat Dam MVS
WAPCOS LTD. - GUNA

1/8
वन परिक्षेत्र अधिकारी
मक्सूदनगढ़

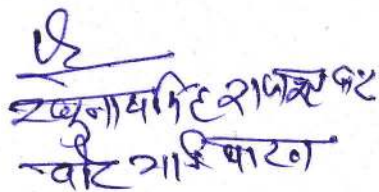
संयुक्त स्थल निरीक्षण प्रतिवेदन

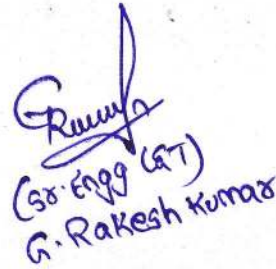
स्थान पारत

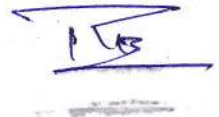
दिनांक 13.3.2022

आज दिनांक 13.3.2022 को वन परिक्षेत्र अधिकारी अ.व.सू.द.नं.६ सामान्य वनमण्डल गुना एवं मध्यप्रदेश जल निगम गुना के प्रतिनिधियों द्वारा राजघाट बांध परियोजना अंतर्गत किये जाने वाले नल-जल योजना प्रस्तावित कार्य स्थल P-756 का संयुक्त स्थल निरीक्षण गया। प्रस्तावित कार्य स्थल वनपरिक्षेत्र अ.व.सू.द.नं.६ की बीट पारत के कक्ष क्रमांक P-756 में पाया गया। जिसमें प्रस्तावित/प्रभावित वनक्षेत्र के वन कक्षों का पूर्ण भ्रमण कर संलग्न निर्धारित मानचित्र पर जी.पी.एस. रीडिंग के साथ मौके का निरीक्षण किया गया। निरीक्षण में पाया गया कि उक्त परियोजना हेतु कक्ष क्रमांक P-756 में लम्बाई 389.14 मीटर एवं कार्य हेतु प्रस्तावित चौड़ाई 0.39 मीटर पाई गई है, जिसमें आने वाले बृक्षों का क्षेत्र NIL मीटर लम्बाई में पाया गया है। उक्त परियोजना में वनकक्ष क्रमांक P-756 में प्रभावित बृक्षों की संख्या NIL पाई गई।


P. S. Jaiswal


Rakesh Kumar
व.सू.द.नं.६


Rakesh Kumar
(S. Engg. (GT))


Rakesh Kumar

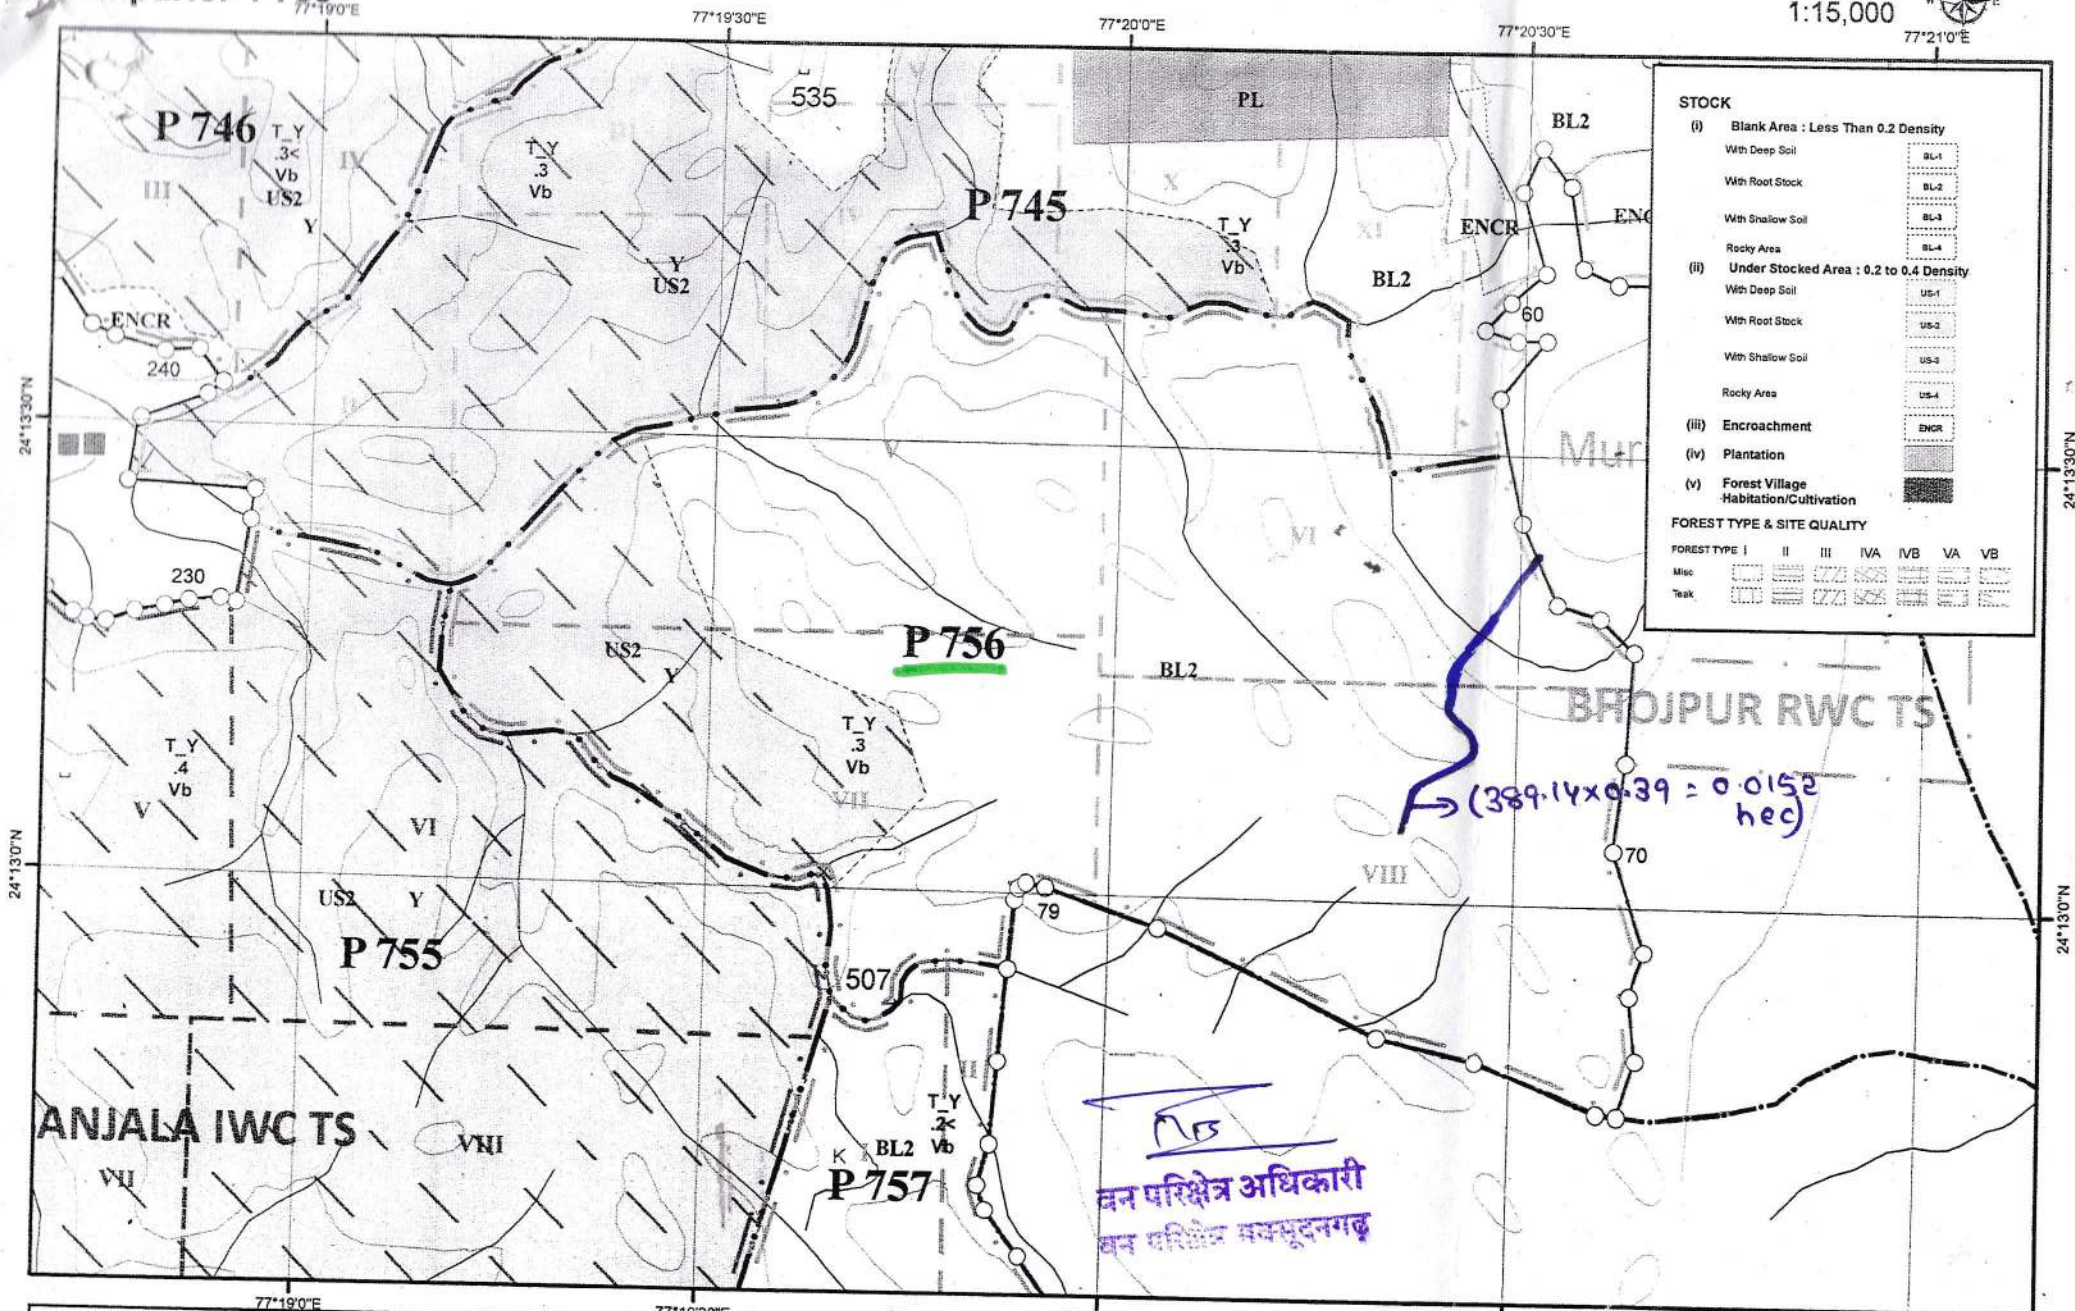

Vishwender Singh
Field Engineer
SQC - Rajghat Dam MVS
WAPCOS LTD. - GUNA


Brijbhan Lodhey
Assistant Engineer
SQC - Rajghat Dam MVS
WAPCOS LTD. - GUNA

RANGE - MAKSUDHANGARH
Compt.No.- P756

Compartment Map

1:15,000



STOCK	
(i) Blank Area : Less Than 0.2 Density	
With Deep Soil	BL-1
With Root Stock	BL-2
With Shallow Soil	BL-3
Rocky Area	BL-4
(ii) Under Stocked Area : 0.2 to 0.4 Density	
With Deep Soil	US-1
With Root Stock	US-2
With Shallow Soil	US-3
Rocky Area	US-4
(iii) Encroachment	ENCR
(iv) Plantation	
(v) Forest Village Habitation/Cultivation	
FOREST TYPE & SITE QUALITY	
FOREST TYPE I	II III IVA IVB VA VB
Misc	
Teak	

RANGE	Comp	STOCK	US2	US	BL1	BL2	BL3	BL4	ENCR	OTHE	Tota
MAKSUDHANGARH	P 756	0.00	44.80	0.00	0.00	223.82	0.00	0.00	0.00	0.00	268.62

नल जल योजना अंतर्गत संयुक्त स्थल निरीक्षण हेतु प्रपत्र वन परिक्षेत्र मक्सूदनगढ़

क्रमांक	ऑनलाईन एप्लीकेशन नम्बर	वन परिक्षेत्र का नाम	कक्ष क्रमांक आर.एफ./पी. एफ.	वनखण्ड का नाम	लम्बाई मीटर	चौड़ाई मीटर	क्षेत्रफल हेक्टेयर	प्रभावित वृक्ष संख्या	प्रारंभिक अक्षांश/देशांश	अंतिम अक्षांश/देशांश	KML File	वन मानचित्र 1:15000
1	FP/MP/WATER/146889/2021	मक्सूदनगढ़	P 757	बंजला	1138.75	0.39	0.0444	0	24°11'11" 77°19'56"	24°11'43" 77°20'17"	संलग्न है	संलग्न है
2	FP/MP/WATER/146889/2021	मक्सूदनगढ़	P 757	बंजला	292.56	0.39	0.0114	0	24°11'42" 77°20'18"	24°11'51" 77°20'17"	संलग्न है	संलग्न है
3	FP/MP/WATER/146889/2021	मक्सूदनगढ़	P 757	बंजला	378.95	0.53	0.0201	0	24°11'51" 77°20'21"	24°12'2" 77°20'27"	संलग्न है	संलग्न है
4	FP/MP/WATER/146889/2021	मक्सूदनगढ़	P 757	बंजला	87.2	0.39	0.0034	0	24°11'49" 77°20'23"	24°11'52" 77°20'23"	संलग्न है	संलग्न है
5	FP/MP/WATER/146889/2021	मक्सूदनगढ़	P 757	बंजला	38.46	0.39	0.0015	0	24°11'51" 77°20'20"	24°11'51" 77°20'21"	संलग्न है	संलग्न है
					1935.92		0.0808					

मेरे द्वारा ऑनलाईन एप्लीकेशन के आधार पर संयुक्त स्थल निरीक्षण की कार्यवाही
शुद्ध की गई है जिसमें परिक्षेत्र कार्यालय कोई वस्तुगत दोष (दूरा) नहीं है

(Signature)
(Sr. Engg (ST))
G. Rakesh Kumar

(Signature)
Field Engineer
SQC - Rajghat Dam MVS
WAPCOS LTD. - GUNA

(Signature)
Assistant Engineer
SQC - Rajghat Dam MVS
WAPCOS LTD. - GUNA

(Signature)
वन परिक्षेत्र अधिकारी
वन परिक्षेत्र मक्सूदनगढ़

संयुक्त स्थल निरीक्षण प्रतिवेदन

स्थान बैजला

दिनांक 13.3.2022

आज दिनांक 13.3.2022 को वन परिक्षेत्र अधिकारी अरुण कुमार, सामान्य वनमण्डल गुना एवं मध्यप्रदेश जल निगम गुना के प्रतिनिधियों द्वारा राजघाट बांध परियोजना अंतर्गत किये जाने वाले नल-जल योजना प्रस्तावित कार्य स्थल P.752 का संयुक्त स्थल निरीक्षण गया। प्रस्तावित कार्य स्थल वनपरिक्षेत्र अरुण कुमार की बीट बैजला 3 के कक्ष क्रमांक P.752 में पाया गया। जिसमें प्रस्तावित/प्रभावित वनक्षेत्र के वन कक्षों का पूर्ण भ्रमण कर संलग्न निर्धारित मानचित्र पर जी.पी.एस. रीडिंग के साथ मौके का निरीक्षण किया गया। निरीक्षण में पाया गया कि उक्त परियोजना हेतु कक्ष क्रमांक P.752 में लम्बाई 1935.92 मीटर एवं कार्य हेतु प्रस्तावित चौड़ाई मीटर पाई गई है, जिसमें आने वाले बृक्षों का क्षेत्र NIL मीटर लम्बाई में पाया गया है। उक्त परियोजना में वनकक्ष क्रमांक P.752 में प्रभावित बृक्षों की संख्या NIL पाई गई।

अरुण कुमार
वन परिक्षेत्र अधिकारी

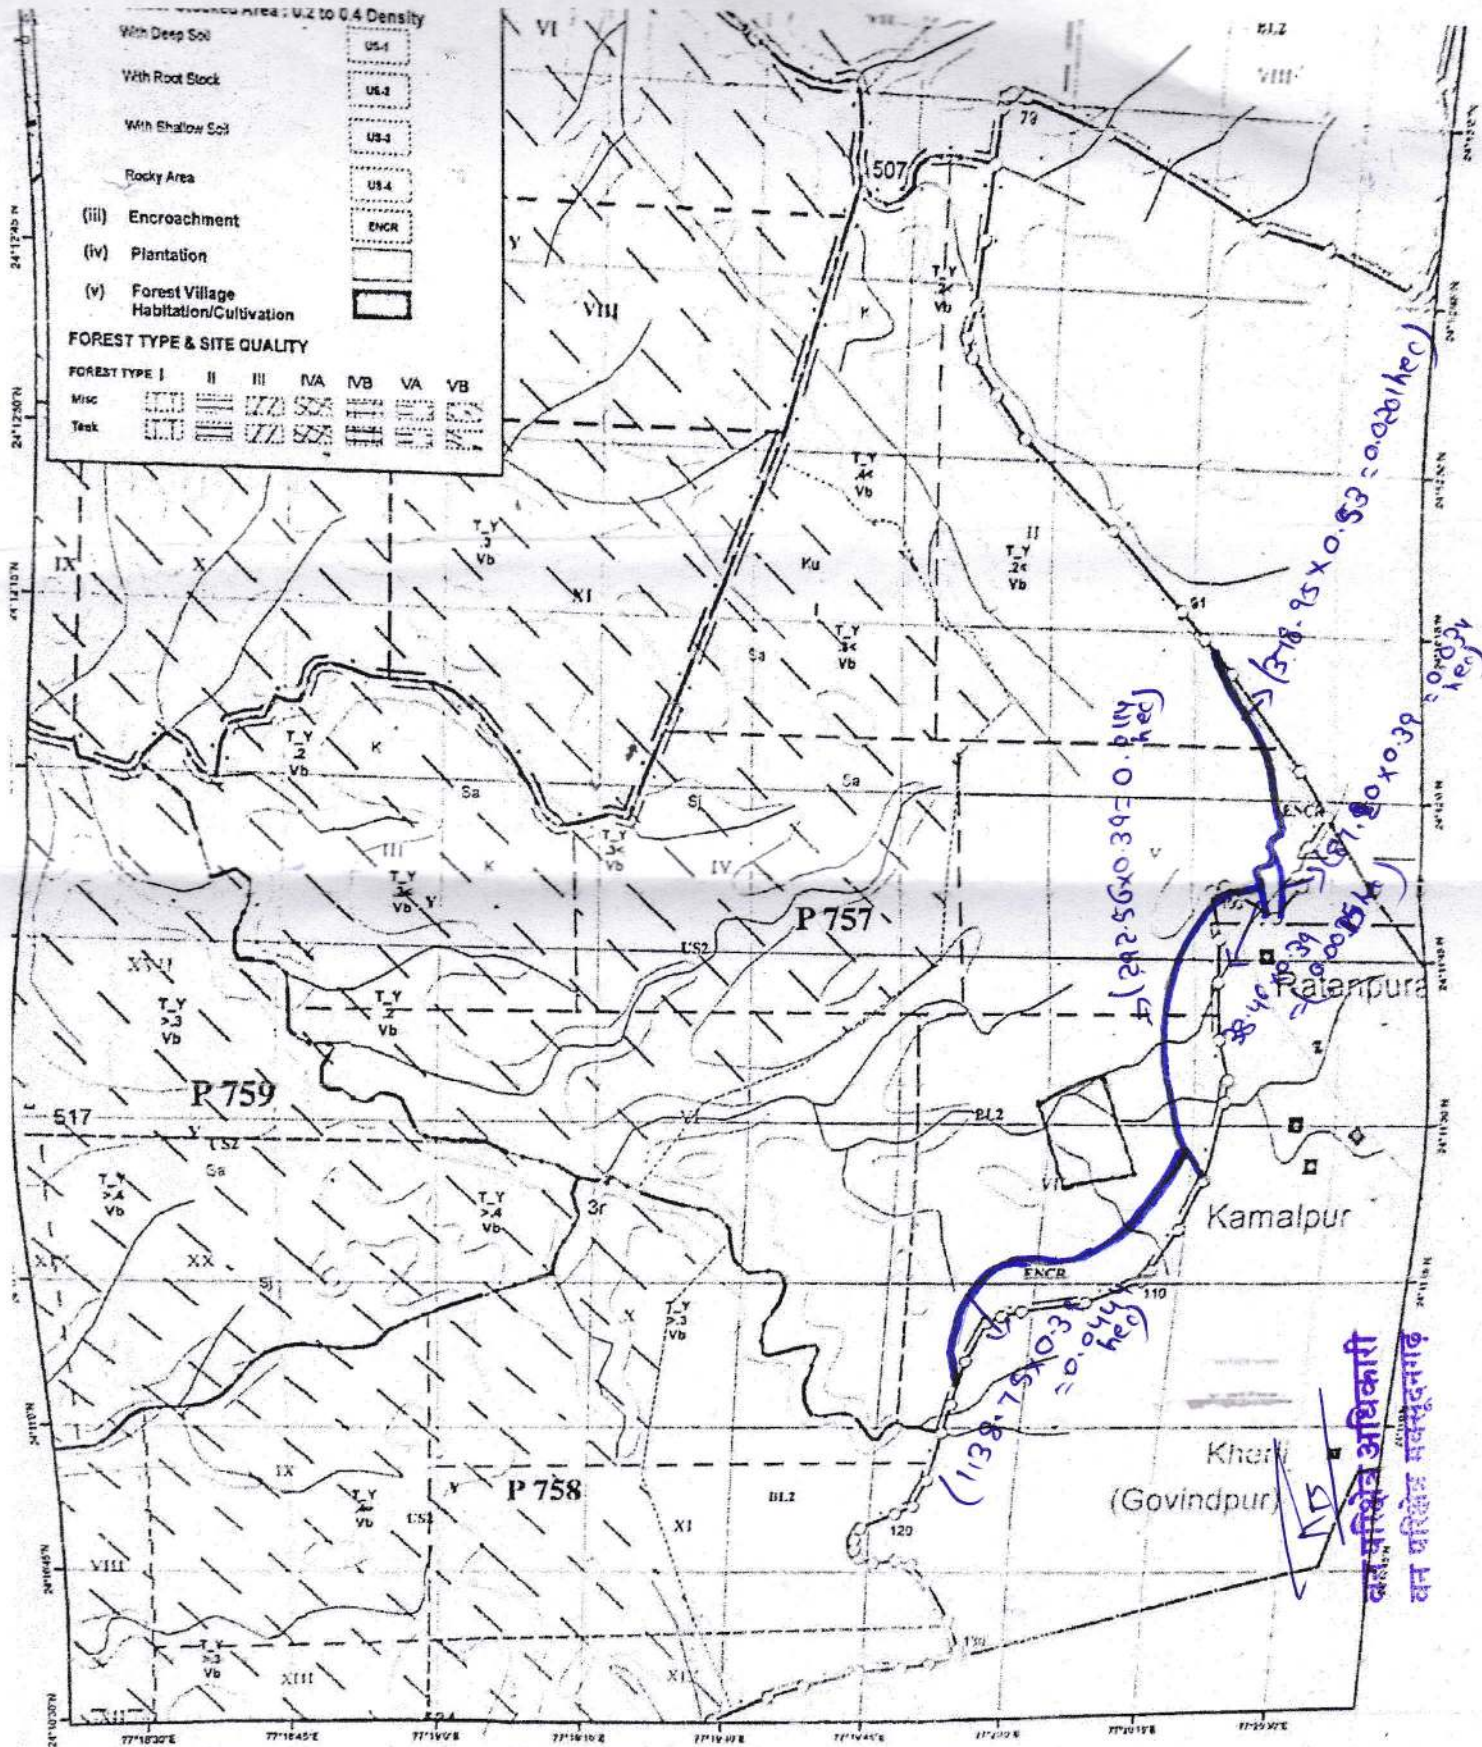
अरुण कुमार
वन परिक्षेत्र अधिकारी
बैजला

अरुण कुमार
(G. Engg. & T)
G. Rakesh Kumar

अरुण कुमार

अरुण कुमार
Field Engineer
SQC - Rajghat Dam MVS
WAPCOS LTD. - GUNA

अरुण कुमार
Assistant Engineer
SQC - Rajghat Dam MVS
WAPCOS LTD. - GUNA



RANGE	Comp. Y	STOC	US2	US3	BL1	BL2	BL3	BL4	ENCR	OTHE	Tota
MAKSUDHANGARI	P 757	0.00	237.03	0.00	0.00	285.82	0.00	0.00	6.90	0.00	529.75

बनासिंह अधिकारी
वन परिक्षेत्र समन्वयक

नल जल योजना अंतर्गत संयुक्त स्थल निरीक्षण हेतु प्रपत्र वन परिक्षेत्र मक्सूदनगढ़

क्रमांक	ऑनलाइन एप्लिकेशन	वन परिक्षेत्र	कक्ष क्रमांक	वनखण्ड का	लम्बाई	चौड़ाई	क्षेत्रफल	प्रभावित	प्रारंभिक		अंतिम		KML File	वन मानचित्र
	नम्बर	का नाम	आर.एफ./पी. एफ.	नाम	मीटर	मीटर	हेक्टेयर	वृक्ष संख्या	अक्षांश/देशांश		अक्षांश/देशांश			1:15000
1	FP/MP/WATER/ 146889/2021	मक्सूदनगढ़	P 759	बंजला	1730.26	0.39	0.0675	0	24°11'43"	77°17'19"	24°10'59"	77°17'57"	संलग्न है	संलग्न है
					1730.26		0.0675							

मेरे द्वारा ऑनलाइन एप्लिकेशन के आधार पर संयुक्त स्थल निरीक्षण की कार्यवाही पूर्ण की गई है
जिसमें परिक्षेत्र कार्यालय के वन अधिकारी (मक्सूदनगढ़) के

वन परिक्षेत्र अधिकारी
वन परिक्षेत्र मक्सूदनगढ़

Rakesh Kumar
(G-699 L&T)
G. Rakesh Kumar

High Vishwak
Field Engineer
SQC - Rajghat Dam MVS
WAPCOS LTD. - GUNA

Brijbhushan Lohar
Assistant Engineer
SQC - Rajghat Dam MVS
WAPCOS LTD. - GUNA

संयुक्त स्थल निरीक्षण प्रतिवेदन

स्थान बैजला

दिनांक 13.3.2022

आज दिनांक 13.3.2022 को वन परिक्षेत्र अधिकारी अ. सु. एन. 216, सामान्य वनमण्डल गुना एवं मध्यप्रदेश जल निगम गुना के प्रतिनिधियों द्वारा राजघाट बांध परियोजना अंतर्गत किये जाने वाले नल-जल योजना प्रस्तावित कार्य स्थल P-759 का संयुक्त स्थल निरीक्षण गया। प्रस्तावित कार्य स्थल वनपरिक्षेत्र अ. सु. एन. 216 की बीट देजला (3) के कक्ष क्रमांक P-759 में पाया गया। जिसमें प्रस्तावित/प्रभावित वनक्षेत्र के वन कक्षों का पूर्ण भ्रमण कर संलग्न निर्धारित मानचित्र पर जी.पी.एस. रीडिंग के साथ मौके का निरीक्षण किया गया। निरीक्षण में पाया गया कि उक्त परियोजना हेतु कक्ष क्रमांक P-759 में लम्बाई 1730.26 मीटर एवं कार्य हेतु प्रस्तावित चौड़ाई 0.39 मीटर पाई गई है, जिसमें आने वाले वृक्षों का क्षेत्र NIL मीटर लम्बाई में पाया गया है। उक्त परियोजना में वनकक्ष क्रमांक P-759 में प्रभावित वृक्षों की संख्या NIL पाई गई।

अ. सु. एन. 216
वन. नि. अधिकारी



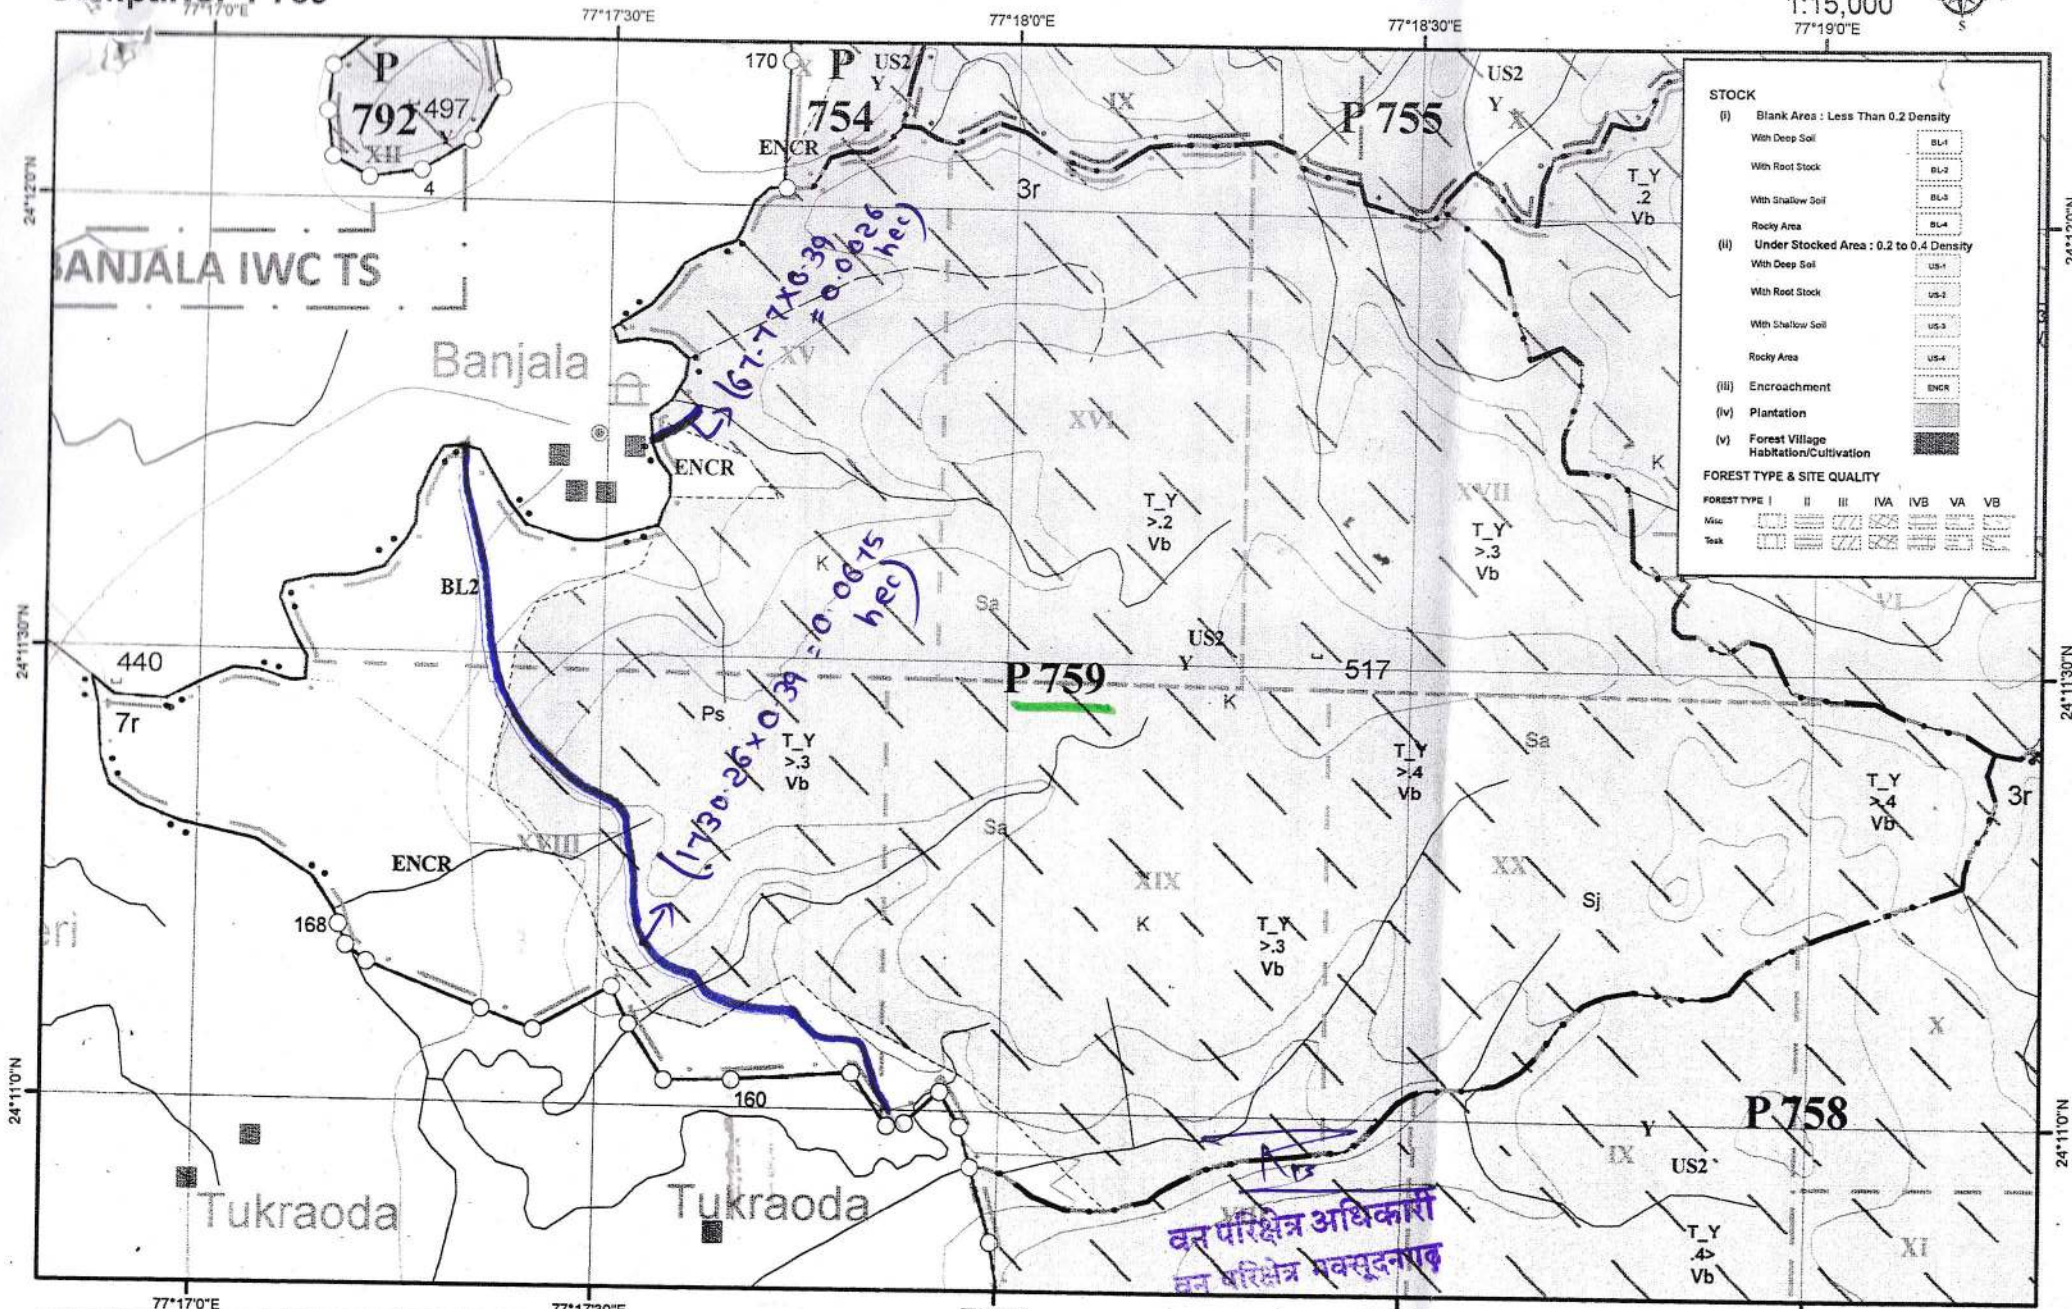


Assistant Engineer
SQC - Rajghat Dam MVS
WAPCOS LTD. - GUNA

Compartment Map

1:15,000
77°19'0"E



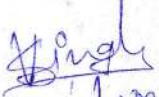
RANGE	Comp	STOC	US2	US1	BL1	BL2	BL3	BL4	ENCF	OTHE	Total
MAKSUDHANGARH	P 759	0.00	428.87	0.00	0.00	22.39	0.00	0.00	54.93	0.00	506.19

नल जल योजना अंतर्गत संयुक्त स्थल निरीक्षण हेतु प्रपत्र वन परिक्षेत्र मक्सूदनगढ़

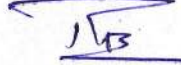
क्रमांक	डाटा लाइन एप्लीकेशन नम्बर	वन परिक्षेत्र का नाम	कक्ष क्रमांक आर.एफ./पी. एफ.	वनखण्ड का नाम	लम्बाई मीटर	चौड़ाई मीटर	क्षेत्रफल हेक्टेयर	प्रभावित वृक्ष संख्या	प्रारंभिक अक्षांश/देशांश	अंतिम अक्षांश/देशांश	KML File	वन मानचित्र 1:15000
1	FP/MP/WATER/ 146889/2021	मक्सूदनगढ़	P 760	बंजला	250.27	0.94	0.0235	0	24°11'19" 77°15'43"	24°11'11" 77°15'46"	संलग्न है	संलग्न है
2	FP/MP/WATER/ 146889/2021	मक्सूदनगढ़	P 760	बंजला	157.87	0.39	0.0062	0	24°11'18" 77°15'45"	24°11'23" 77°15'48"	संलग्न है	संलग्न है
					408.14		0.0297					

मेरे द्वारा ऑन लाइन कोऑर्डिनेट के आधार पर संयुक्त स्थल निरीक्षण की कम्प्यूटरी प्रणाली द्वारा की गई है


(Sr. Engrg. & T)
G. Rakesh Kumar


Vishveend Singh
Field Engineer
SQC - Rajghat Dam MVS
WAPCOS LTD. - GUNA


Brijbhram Lodha
Assistant Engineer
SQC - Rajghat Dam MVS
WAPCOS LTD. - GUNA


वन परिक्षेत्र अधिकारी
वन परिक्षेत्र मक्सूदनगढ़

संयुक्त स्थल निरीक्षण प्रतिवेदन

स्थान राजघाट

दिनांक 13.3.2022

आज दिनांक 13.3.2022 को वन परिक्षेत्र अधिकारी अ.प.सू.ल.ग.ग., सामान्य वनमण्डल गुना एवं मध्यप्रदेश जल निगम गुना के प्रतिनिधियों द्वारा राजघाट बांध परियोजना अंतर्गत किये जाने वाले नल-जल योजना प्रस्तावित कार्य स्थल P-760 का संयुक्त स्थल निरीक्षण गया। प्रस्तावित कार्य स्थल वनपरिक्षेत्र अ.प.सू.ल.ग.ग. की बीट सा.ग.प.रा के कक्ष क्रमांक P-760 में पाया गया। जिसमें प्रस्तावित/प्रभावित वनक्षेत्र के वन कक्षों का पूर्ण भ्रमण कर संलग्न निर्धारित मानचित्र पर जी.पी.एस. रीडिंग के साथ मौके का निरीक्षण किया गया। निरीक्षण में पाया गया कि उक्त परियोजना हेतु कक्ष क्रमांक P-760 में लम्बाई 2.08.14 मीटर एवं कार्य हेतु प्रस्तावित चौड़ाई मीटर पाई गई है, जिसमें आने वाले बृक्षों का क्षेत्र NIL मीटर लम्बाई में पाया गया है। उक्त परियोजना में वनकक्ष क्रमांक P-760 में प्रभावित बृक्षों की संख्या NIL पाई गई।


G. Rakesh Kumar
(Sr. Engg. (G))
G. Rakesh Kumar

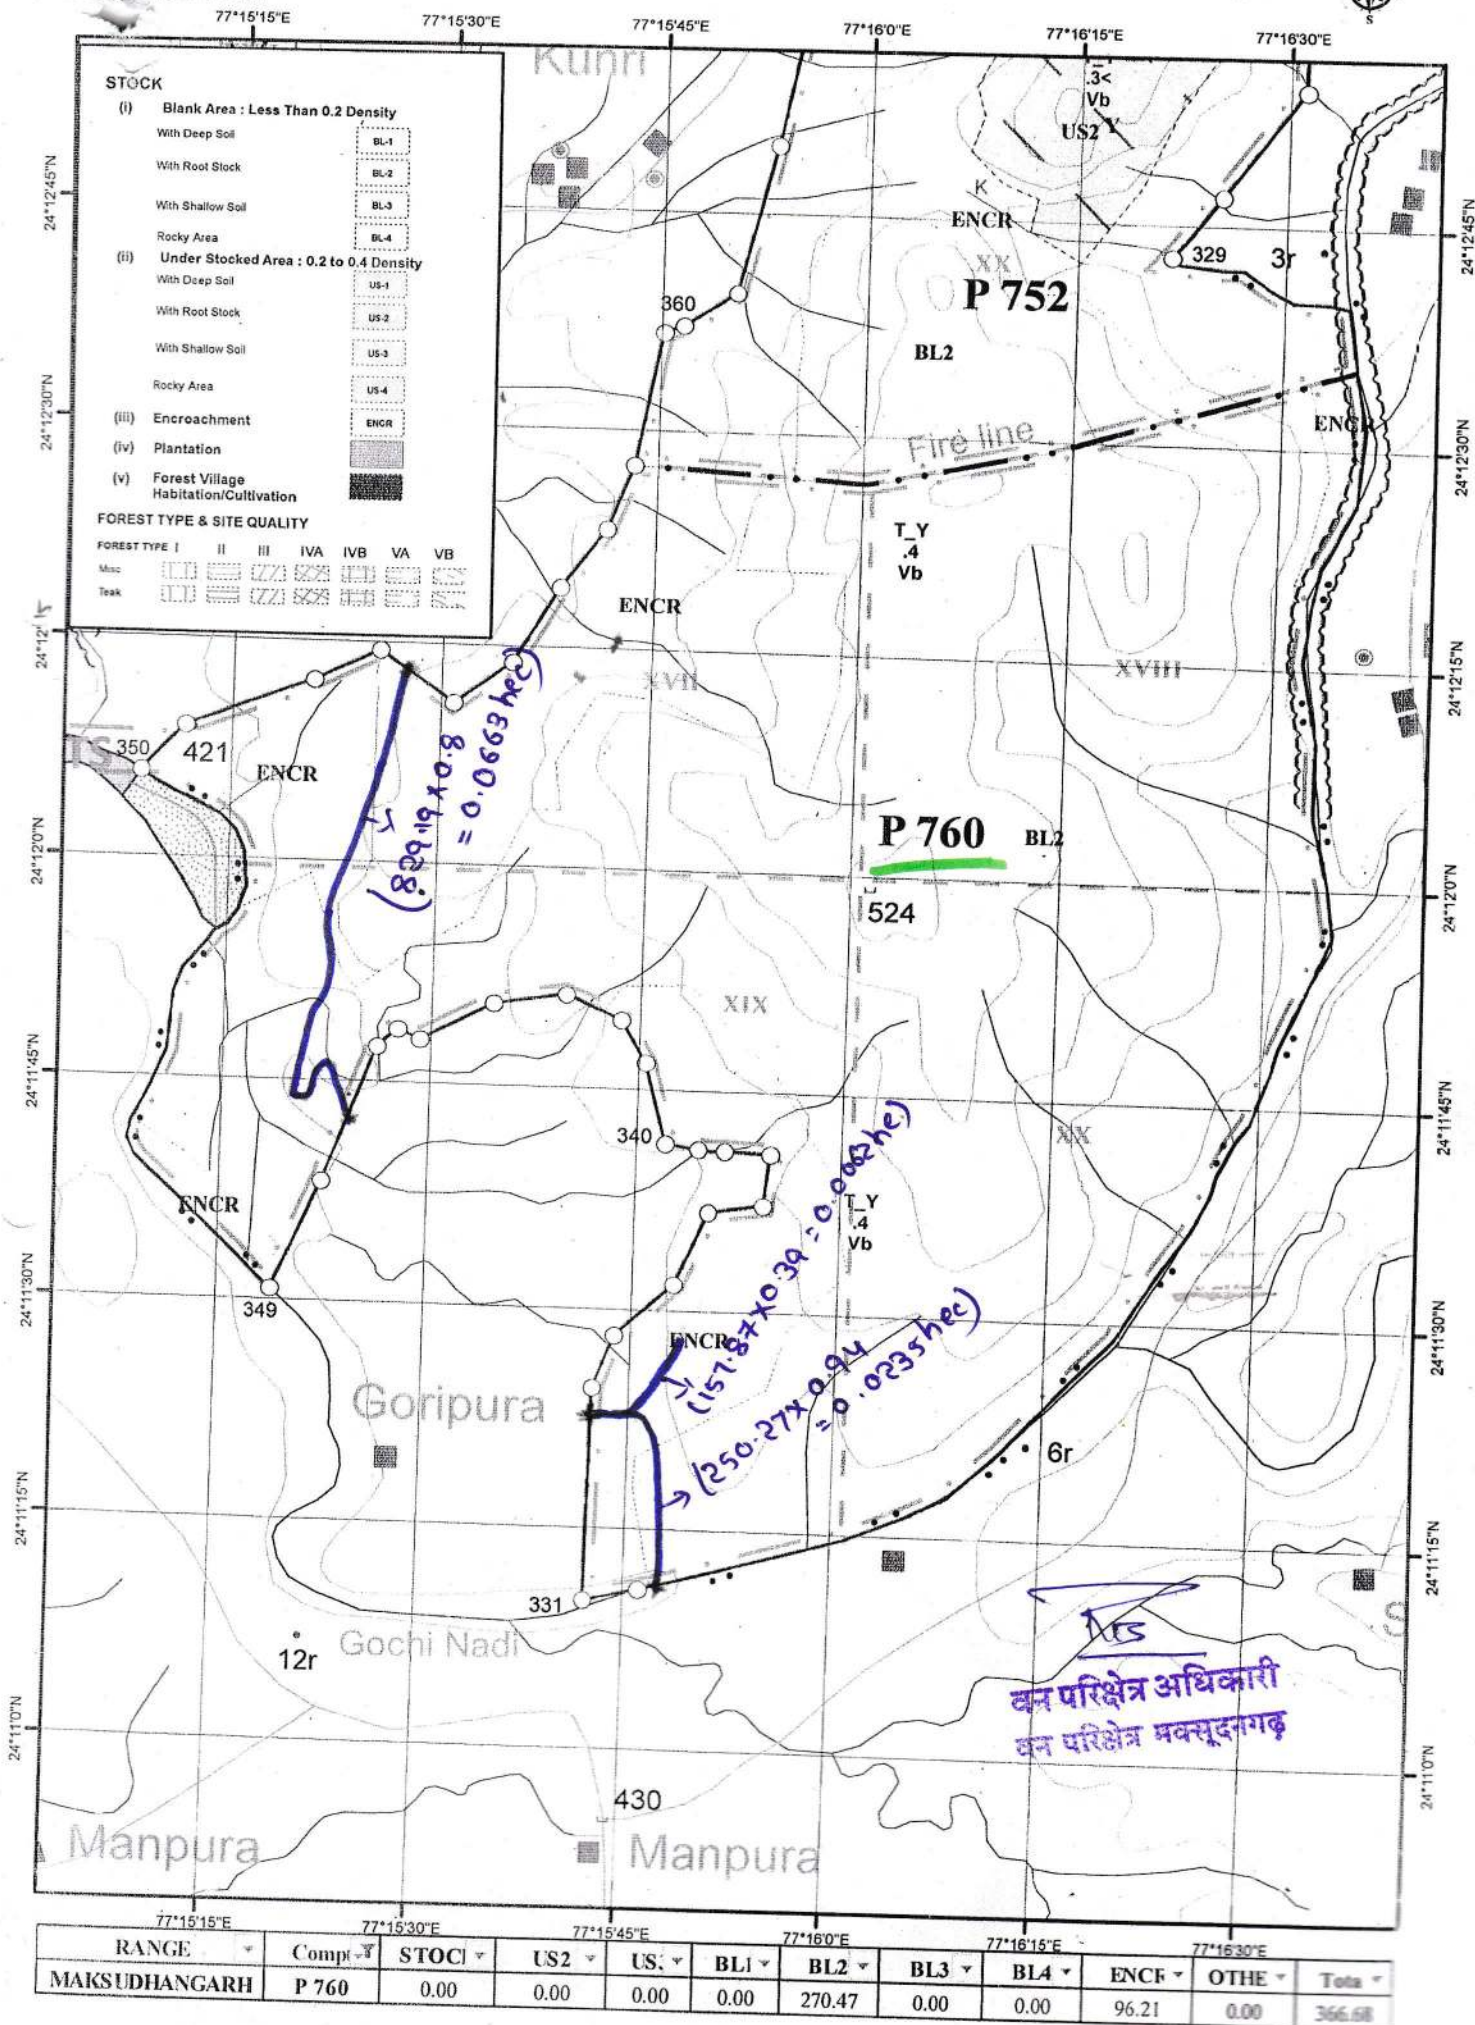

High
Field Engineer
SQC - Rajghat Dam MVS
WAPCOS LTD. - GUNA

Brijbhram Lodha
Assistant Engineer
SQC - Rajghat Dam MVS
WAPCOS LTD. - GUNA



Compt.No.- P760



नल जल योजना अंतर्गत संयुक्त स्थल निरीक्षण हेतु प्रपत्र वन परिक्षेत्र मक्सूदनगढ़

क्रमांक	ऑनलाइन एप्लीकेशन नम्बर	वन परिक्षेत्र का नाम	कक्ष क्रमांक आर.एफ./पी. एफ.	वनखण्ड का नाम	लम्बाई मीटर	चौड़ाई मीटर	क्षेत्रफल हेक्टेयर	प्रभावित वृक्ष संख्या	प्रारंभिक अक्षांश/देशांश	अंतिम अक्षांश/देशांश	KML File	वन मानचित्र 1:15000
1	FP/MP/WATER/146889/2021	मक्सूदनगढ़	P 762	बंजला	2524.01	0.6	0.1514	0	24°10'10" 77°16'47"	24°9'27" 77°18'3"	संलग्न है	संलग्न है
2	FP/MP/WATER/146889/2021	मक्सूदनगढ़	P 762	बंजला	1245.19	0.4	0.0498	0	24°10'11" 77°16'38"	24°9'30" 77°16'36"	संलग्न है	संलग्न है
					3769.2		0.2012					

मेरे द्वारा ऑन लाइन एप्लिकेशन के आधार पर संयुक्त स्थल निरीक्षण की जाई गई है
 एवं की जाई है जिसमें परिक्षेत्र अधिकारी के द्वारा उक्त प्रपत्र को (अनुमोदित) है

(Signature)
 (G. Rakesh Kumar)
 G. Rakesh Kumar

(Signature)
 Field Engineer
 SQC - Rajghat Dam MVS
 WAPCOS LTD. - GUNA

(Signature)
 Assistant Engineer
 SQC - Rajghat Dam MVS
 WAPCOS LTD. - GUNA

(Signature)
 वन परिक्षेत्र अधिकारी
 वन परिक्षेत्र मक्सूदनगढ़

संयुक्त स्थल निरीक्षण प्रतिवेदन

स्थान डोगा

दिनांक 13.3.2022

आज दिनांक 13.3.2022 को वन परिक्षेत्र अधिकारी भक्तपुरदास, सामान्य वनमण्डल गुना एवं मध्यप्रदेश जल निगम गुना के प्रतिनिधियों द्वारा राजघाट बांध परियोजना अंतर्गत किये जाने वाले नल-जल योजना प्रस्तावित कार्य स्थल P.762 का संयुक्त स्थल निरीक्षण गया। प्रस्तावित कार्य स्थल वनपरिक्षेत्र भक्तपुरदास की बीट डोगा के कक्ष क्रमांक P.762 में पाया गया। जिसमें प्रस्तावित/प्रभावित वनक्षेत्र के वन कक्षों का पूर्ण भ्रमण कर संलग्न निर्धारित मानचित्र पर जी.पी.एस. रीडिंग के साथ मौके का निरीक्षण किया गया। निरीक्षण में पाया गया कि उक्त परियोजना हेतु कक्ष क्रमांक P.762 में लम्बाई 3769.2 मीटर एवं कार्य हेतु प्रस्तावित चौड़ाई मीटर पाई गई है, जिसमें आने वाले बृक्षों का क्षेत्र Nil मीटर लम्बाई में पाया गया है। उक्त परियोजना में वनकक्ष क्रमांक P.762 में प्रभावित बृक्षों की संख्या Nil पाई गई।

प्र.स. जाके

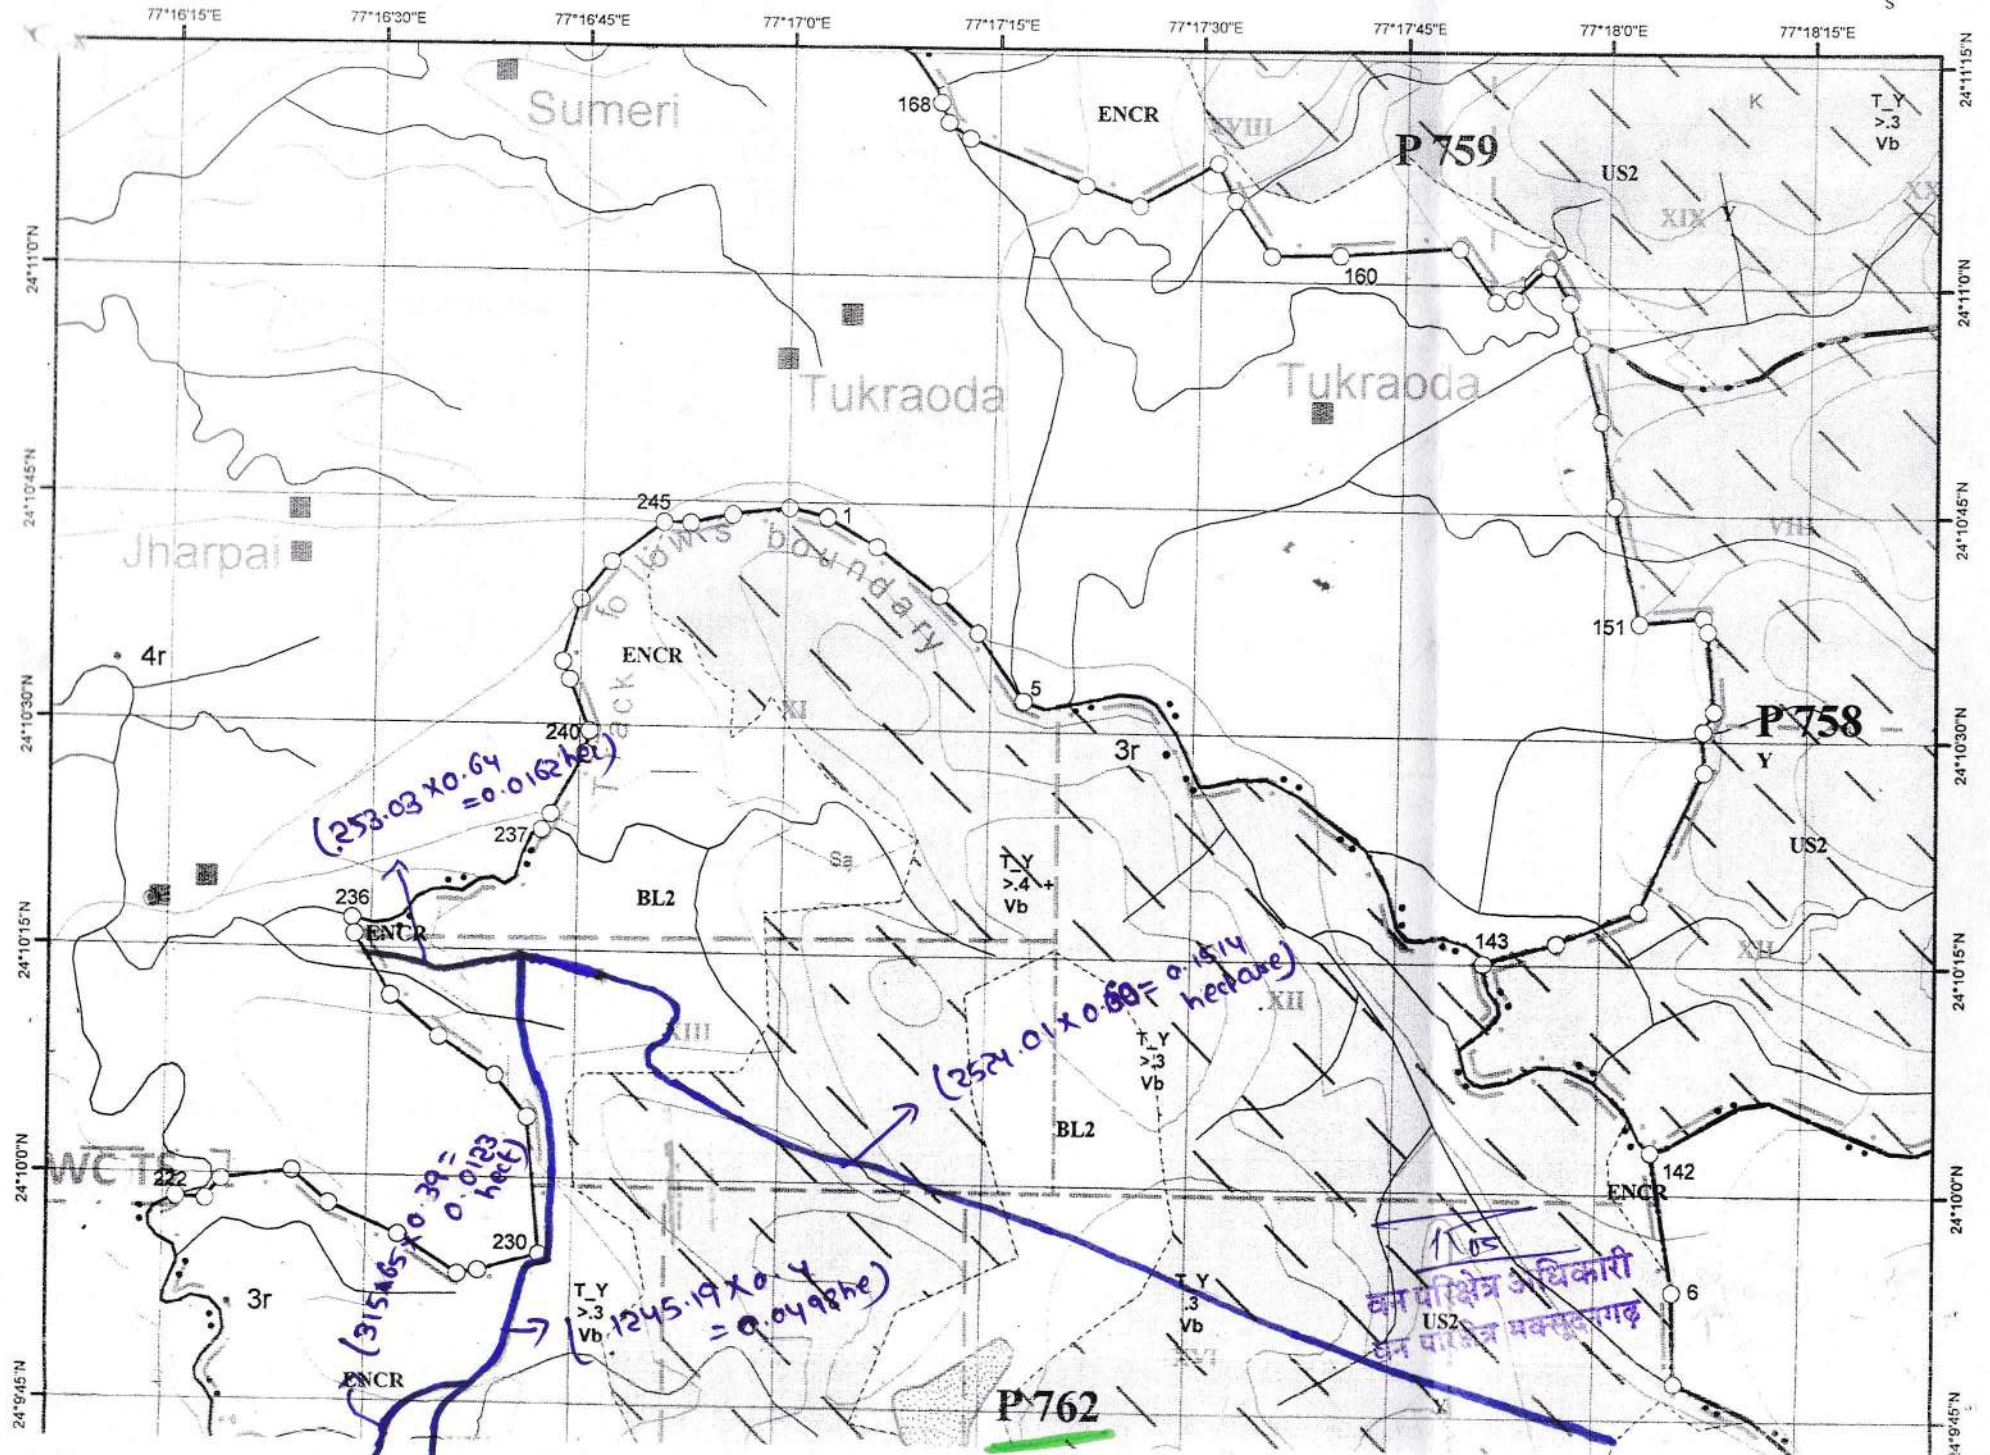
मोहन
संयुक्त निरीक्षक
राजघाट डोगा

रमेश
(संयुक्त निरीक्षक)
G. Rakesh Kumar

RB

High
Vishwendra
Field Engineer
SQC - Rajghat Dam MVS
WAPCOS LTD. - GUNA

Bj
Bajbham Laha
Assistant Engineer
SQC - Rajghat Dam MVS
WAPCOS LTD. - GUNA



नल जल योजना अंतर्गत संयुक्त स्थल निरीक्षण हेतु प्रपत्र वन परिक्षेत्र मक्सूदनगढ़

क्रमांक	ऑनलाईन एप्लीकेशन	वन परिक्षेत्र	कक्ष क्रमांक	वनखण्ड का	लम्बाई	चौड़ाई	क्षेत्रफल	प्रभावित	प्रारंभिक		अंतिम		KML File	वन मानचित्र
	नम्बर	का नाम	आर.एफ. /पी. एफ.	नाम	मीटर	मीटर	हेक्टेयर	वृक्ष संख्या	अक्षांश / देशांश		अक्षांश / देशांश			1:15000
1	FP/MP/WATER/ 146889/2021	मक्सूदनगढ़	P 765	मक्सूदनगढ़	543.54	0.39	0.0212	0	24°8'43"	77°15'44"	24°8'25"	77°15'46"	संलग्न है	संलग्न है
2	FP/MP/WATER/ 146889/2021	मक्सूदनगढ़	P 765	मक्सूदनगढ़	632.00	0.41	0.025	0	24°9'48"	77°15'23"	24°9'42"	77°15'43"	संलग्न है	संलग्न है
3	FP/MP/WATER/ 146889/2021	मक्सूदनगढ़	P 765	मक्सूदनगढ़	270.00	0.41	0.01107	0	24°9'43"	77°15'33"	24°9'48"	77°15'41"	संलग्न है	संलग्न है
					1445.54		0.057							

मेरे द्वारा ऑनलाईन एप्लीकेशन के आधार पर संयुक्त स्थल निरीक्षण की गई है
जिसमें परिसर ऊपर के वक्ष क्रमांक शोध (एच) नहीं है

Rakesh Kumar
G. Rakesh Kumar

Hingh
Field Engineer
SQC - Rajghat Dam MVS
WAPCOS LTD. - GUNA

Bh
Assistant Engineer
SQC - Rajghat Dam MVS
WAPCOS LTD. - GUNA

Kus
वन परिक्षेत्र अधिकारी
वन परिक्षेत्र मक्सूदनगढ़

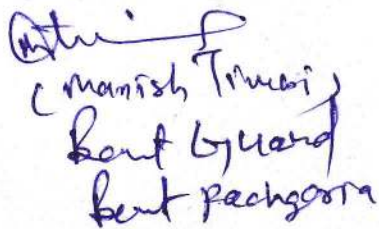
संयुक्त स्थल निरीक्षण प्रतिवेदन

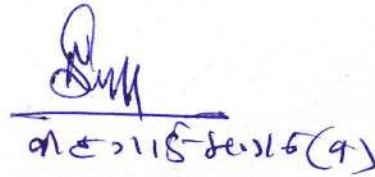

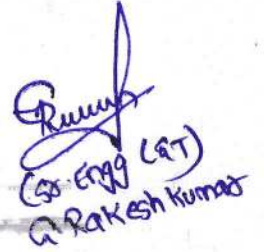



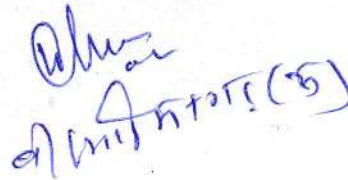

म.श.क.


Manish Kumar
Bent Guna
Bent Pachgona


Rakesh Kumar (S)
Rakesh Kumar










Field Engineer
SQC - Rajghat Dam MVS
WAPCOS LTD. - GUNA


Rakesh Kumar
Assistant Engineer
SQC - Rajghat Dam MVS
WAPCOS LTD. - GUNA


RANGE - MAKSUDHANGARH

Compartment Map

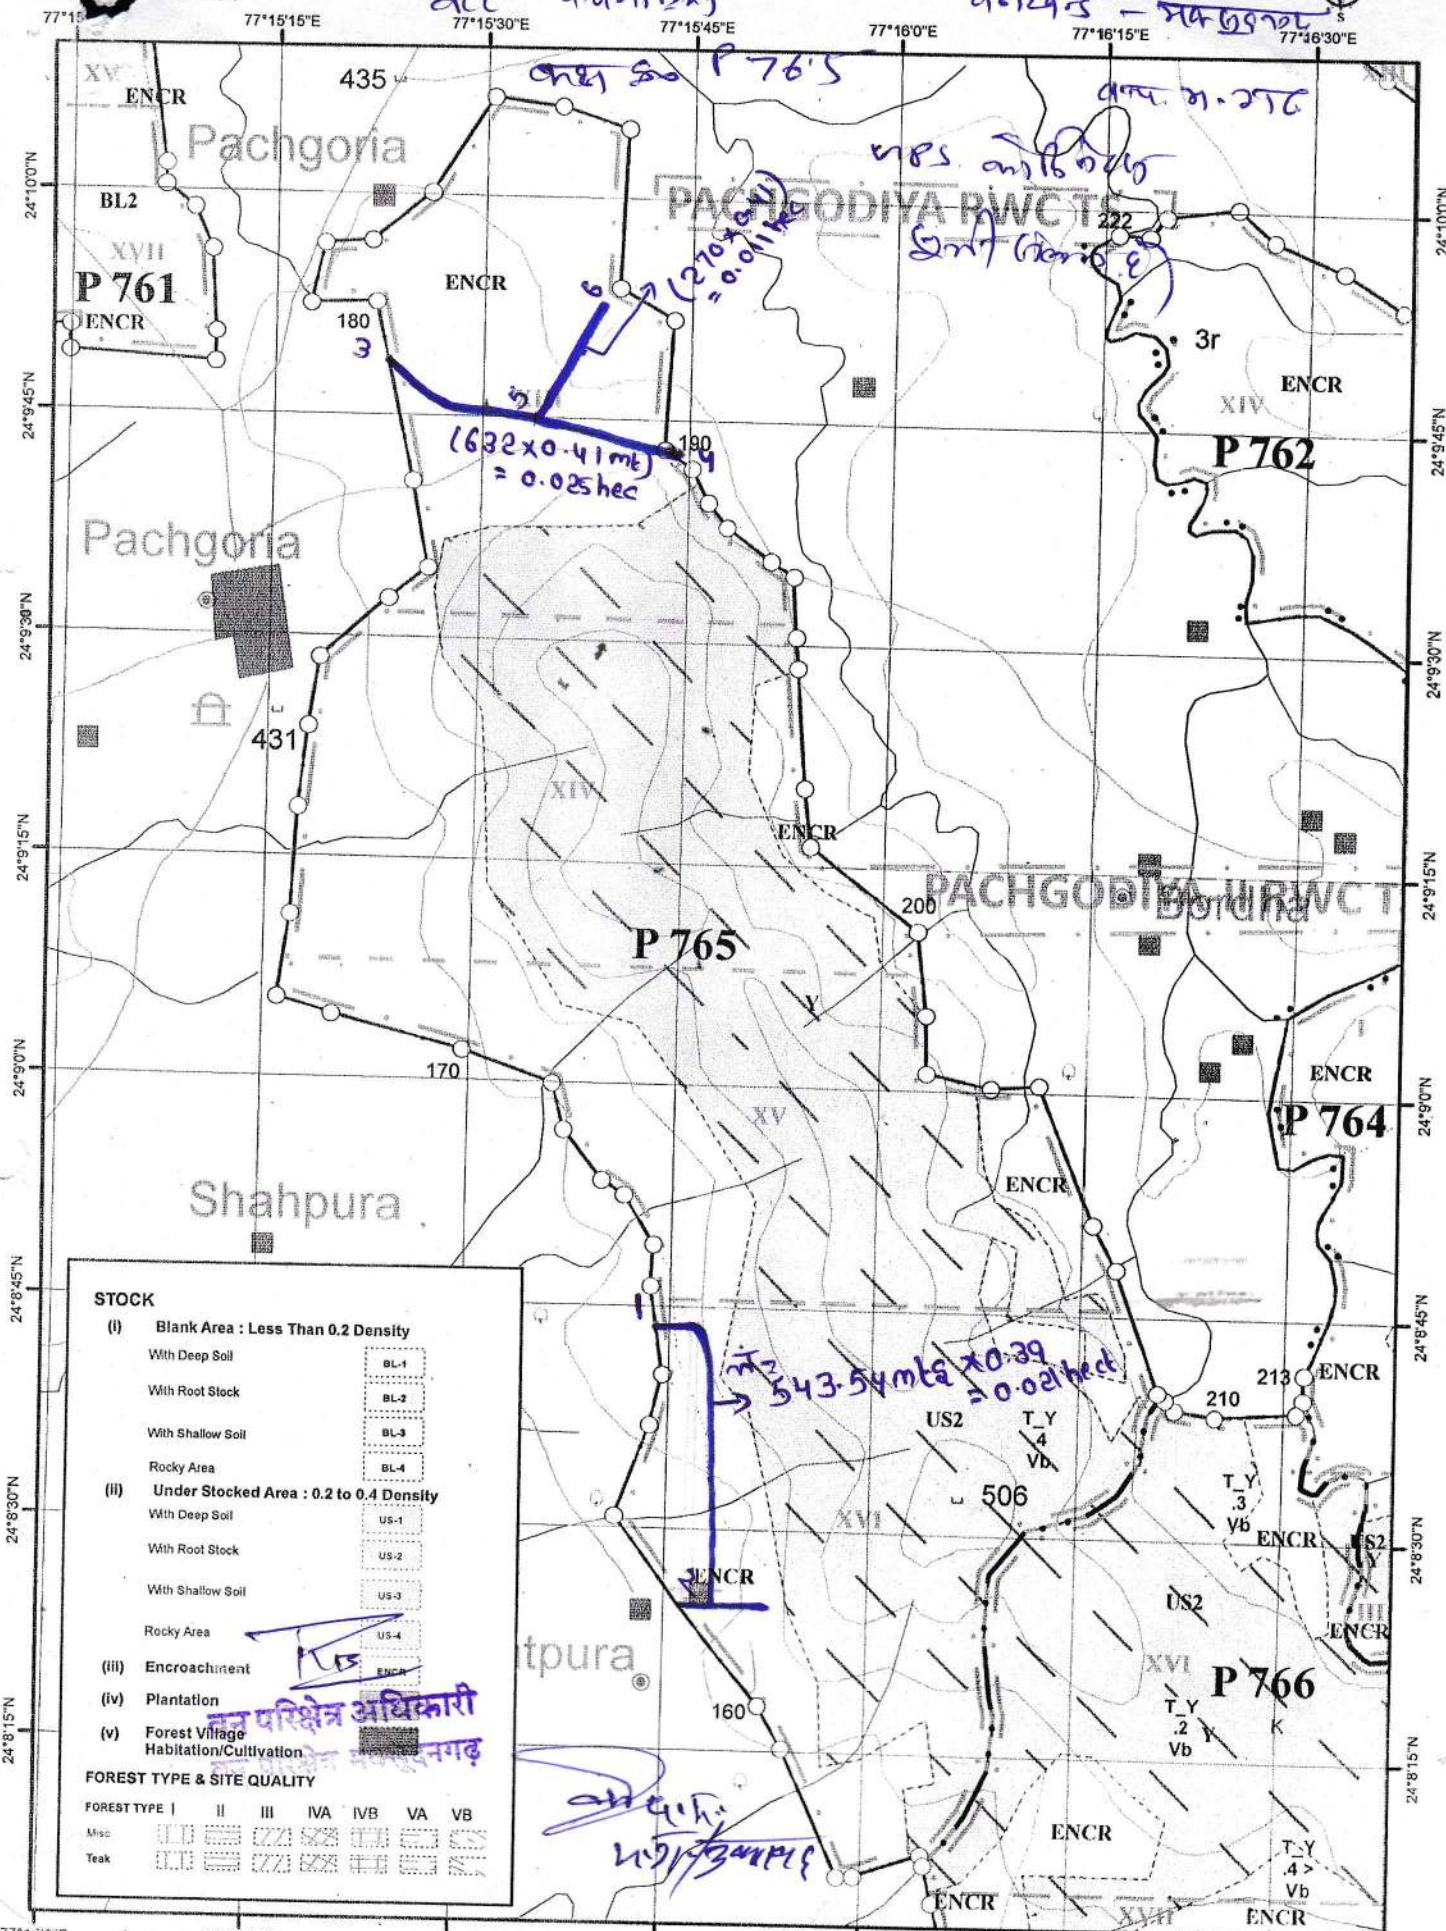
1:15,000



Comp. No. - P765

वीट पत्रागार

वनसंज्ञ - मकसुधंगर



STOCK

- (i) Blank Area : Less Than 0.2 Density
 - With Deep Soil BL-1
 - With Root Stock BL-2
 - With Shallow Soil BL-3
 - Rocky Area BL-4
- (ii) Under Stocked Area : 0.2 to 0.4 Density
 - With Deep Soil US-1
 - With Root Stock US-2
 - With Shallow Soil US-3
 - Rocky Area US-4
- (iii) Encroachment ENCR
- (iv) Plantation
- (v) Forest Village Habitation/Cultivation

FOREST TYPE & SITE QUALITY

FOREST TYPE	I	II	III	IVA	IVB	VA	VB
Misc							
Teak							

RANGE	Comp	STOCK	US2	US	BL1	BL2	BL3	BL4	ENCR	OTHE	Total
MAKSUDHANGARH	P 765	0.00	156.27	0.00	0.00	0.00	0.00	0.00	135.46	0.00	291.73

नल जल योजना अंतर्गत संयुक्त स्थल निरीक्षण हेतु प्रपत्र वन परिक्षेत्र मक्सूदनगढ़

क्रमांक	निलाईन एप्लीकेशन	वन परिक्षेत्र	कक्ष क्रमांक आर.एफ./पी.	वनखण्ड का नाम	लम्बाई मीटर	चौड़ाई मीटर	क्षेत्रफल हेक्टेयर	प्रभावित वृक्ष संख्या	प्रारंभिक अक्षांश/देशांश	अंतिम अक्षांश/देशांश	KML File	वन मानचित्र
	नम्बर	का नाम	एफ.	नाम	मीटर	मीटर	हेक्टेयर		अक्षांश/देशांश	अक्षांश/देशांश		1:15000
1	FP/MP/WATER/ 146889/2021	मक्सूदनगढ़	P 767	मक्सूदनगढ़	65.99	0.39	0.003	0	24°6'12" 77°16'30"	24°6'10" 77°16'31"	संलग्न है	संलग्न है
					65.99		0.003					

मेरे द्वारा ऑनलाइन एप्लीकेशन के आधार पर संयुक्त (यह निरीक्षण की गई) स्थल की गई है जिसमें परिक्षेत्र कर्तव्य कोई वृक्ष प्रभाव क्षेत्र (क्षेत्र) नहीं है।

G. Ramesh Kumar
(S. Engrg) G. Ramesh Kumar

Vishuender
Field Engineer
SQC - Rajghat Dam MVS
WAPCOS LTD. - GUNA

Brijbhram Lodha
Assistant Engineer
SQC - Rajghat Dam MVS
WAPCOS LTD. - GUNA

[Signature]
वन परिक्षेत्र अधिकारी
वन परिक्षेत्र मक्सूदनगढ़

संयुक्त स्थल निरीक्षण प्रतिवेदन





वी.गोविन्दराज (अ)

Smee
वी.गोविन्दराज (अ)

मध्य प्रदेश
11/11

रमेश कुमार
(98-6099 65)
G. Rakesh Kumar

Finishing

Amey
11/11

11/11

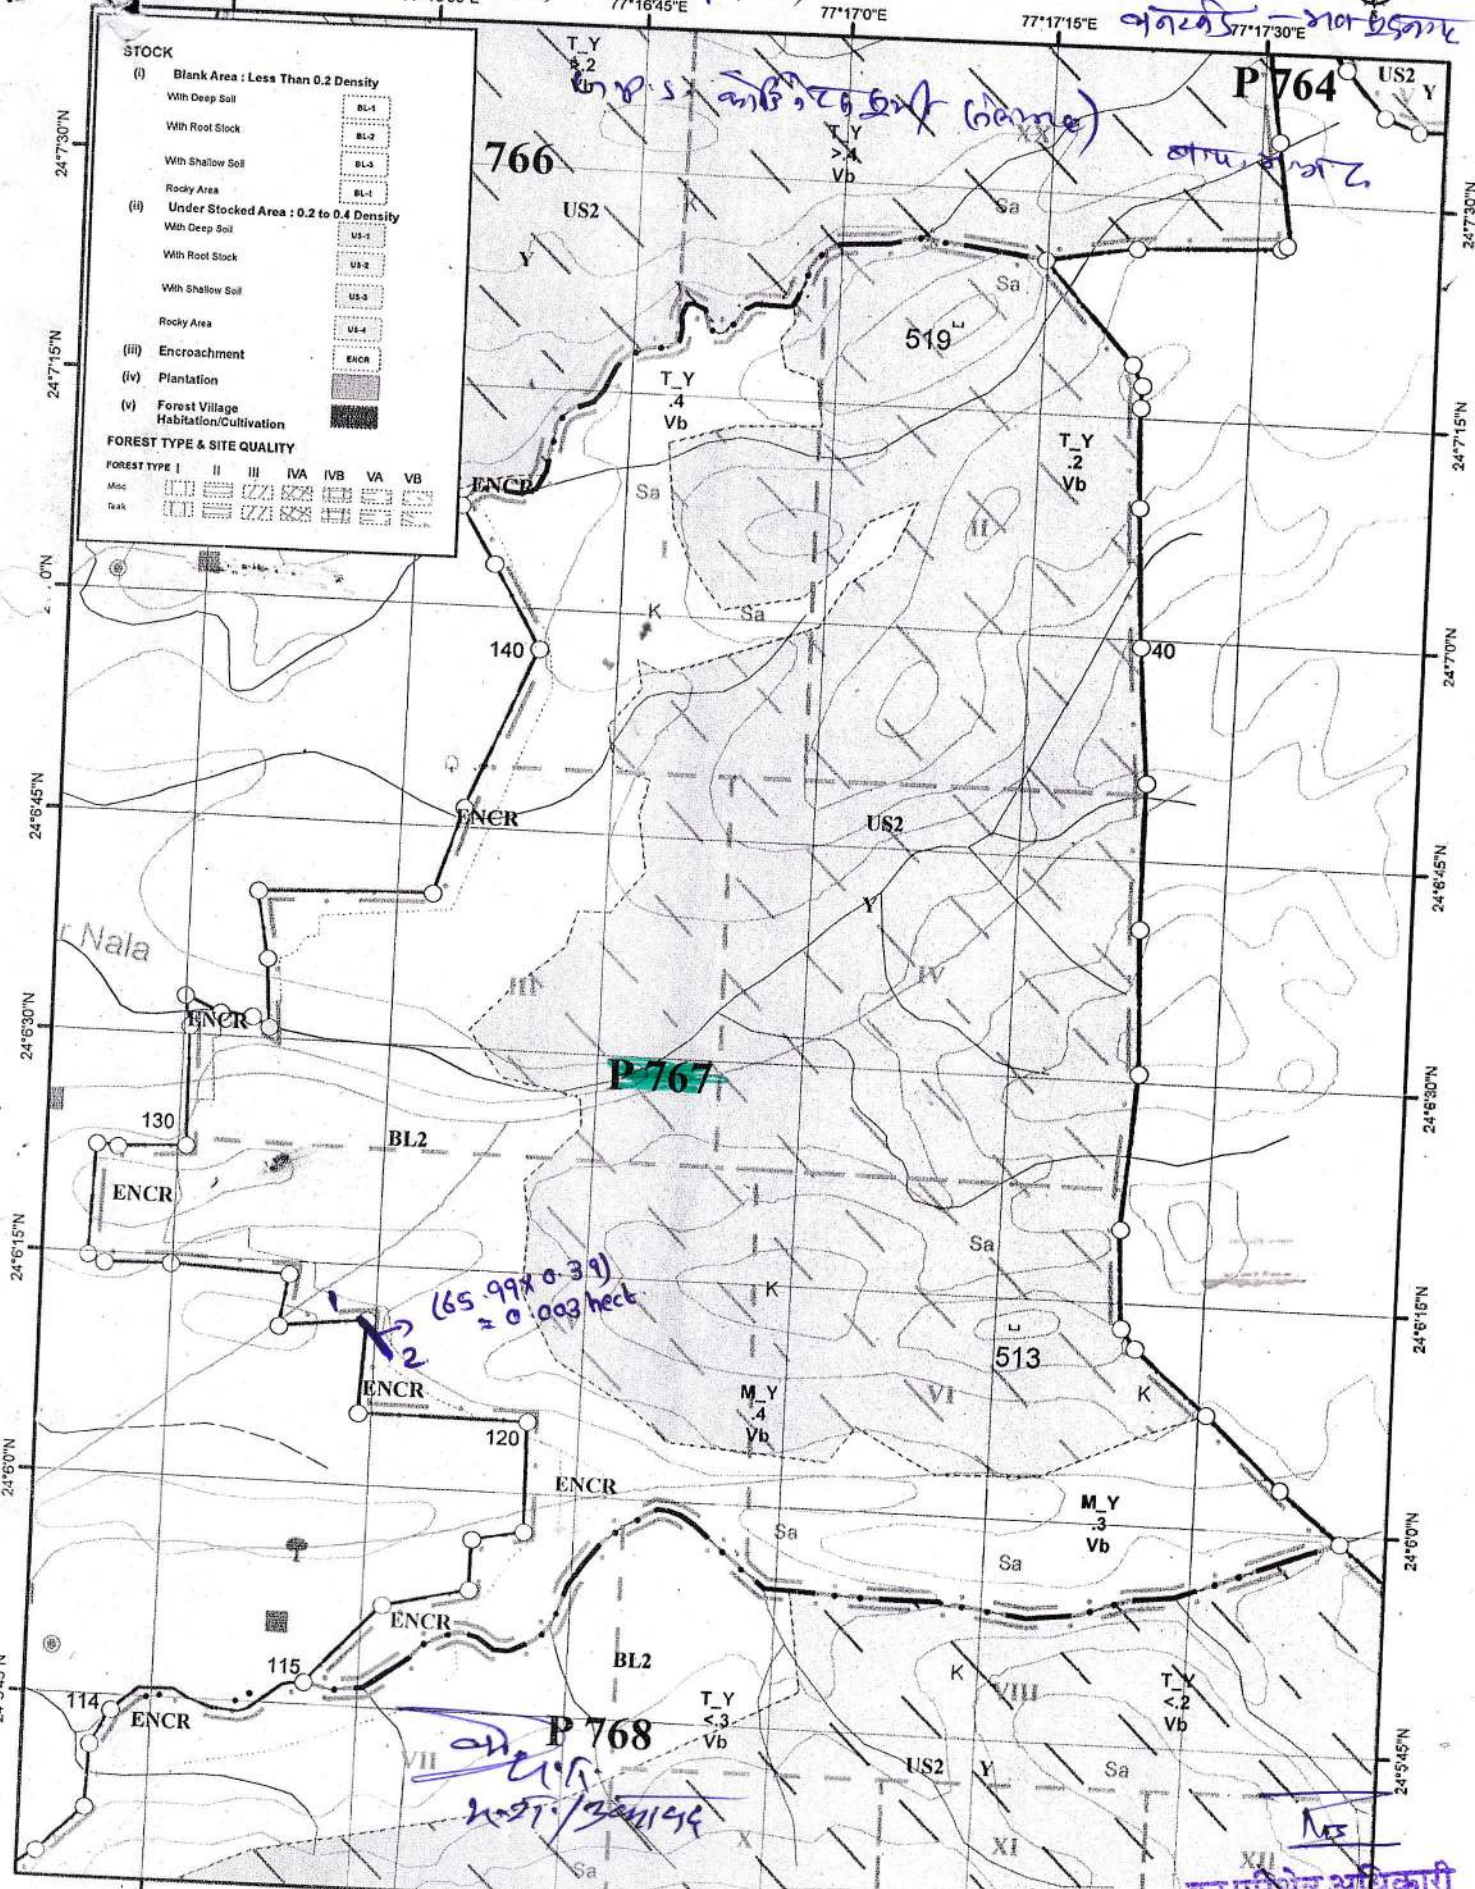
Hingh
visuveda
Field Engineer
SQC - Rajghat Dam MVS
WAPCOS LTD. - GUNA

B. M. Bhanu Lodha
Assistant Engineer
SQC - Rajghat Dam MVS
WAPCOS LTD. - GUNA







RANGE	Compt.	STOCK	US2	US	BL1	BL2	BL3	BL4	ENCR	OTHE	Tota
MAKSUDHANGARH	P 767	0.00	258.19	0.00	0.00	143.94	0.00	0.00	23.19	0.00	425.32

नल जल योजना अंतर्गत संयुक्त स्थल निरीक्षण हेतु प्रपत्र वन परिक्षेत्र मक्सूदनगढ़

क्रमांक	ऑन लाईन एप्लीकेशन नम्बर	वन परिक्षेत्र का नाम	कक्ष क्रमांक आर.एफ./पी. एफ.	वनखण्ड का नाम	लम्बाई मीटर	चौड़ाई मीटर	क्षेत्रफल हेक्टेयर	प्रभावित वृक्ष संख्या	प्रारंभिक अक्षांश/ देशांश		अंतिम अक्षांश/ देशांश		KML File	वन मानचित्र 1:15000
1	FP/MP/WATER/146889/2021	मक्सूदनगढ़	P 770	भगवतीपुर	843.62	0.4	0.034	0	24°2'3"	77°16'32"	24°2'10"	77°16'3"	संलग्न है	संलग्न है
					843.62		0.034							

मेरे द्वारा ऑन लाईन एप्लीकेशन के आधार पर संयुक्त स्थल निरीक्षण की जा रही है
 इसी का बरत है जिसमें परिक्षेत्र कार्यालय को 95% तक रोक (ब्लॉक) नहीं है

Rakesh Kumar
 (Sr. Engg. (A))
 G. Rakesh Kumar

Hish Vishwendra
 Field Engineer
 SQC - Rajghat Dam MVS
 WAPCOS LTD. - GUNA

Bh. Bhanu Singh
 Assistant Engineer
 SQC - Rajghat Dam MVS
 WAPCOS LTD. - GUNA

NB
 वन परिक्षेत्र अधिकारी
 वन परिक्षेत्र मक्सूदनगढ़

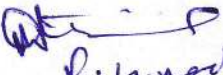
संयुक्त स्थल निरीक्षण प्रतिवेदन

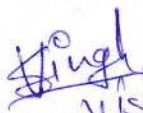
स्थान म.व.प.रा.प.रा.

दिनांक 5.2.2022

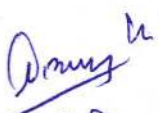
आज दिनांक 5.2.2022 को वन परिक्षेत्र अधिकारी म.व.प.रा.प.रा. सामान्य वनमण्डल गुना एवं मध्यप्रदेश जल निगम गुना के प्रतिनिधियों द्वारा राजघाट बांध परियोजना अंतर्गत किये जाने वाले नल-जल योजना प्रस्तावित कार्य स्थल P.770 का संयुक्त स्थल निरीक्षण गया। प्रस्तावित कार्य स्थल वनपरिक्षेत्र म.व.प.रा.प.रा. की बीट म.व.प.रा.प.रा. के कक्ष क्रमांक P.770 में पाया गया। जिसमें प्रस्तावित/प्रभावित वनक्षेत्र के वन कक्षों का पूर्ण भ्रमण कर संलग्न निर्धारित मानचित्र पर जी.पी.एस. रीडिंग के साथ मौके का निरीक्षण किया गया। निरीक्षण में पाया गया कि उक्त परियोजना हेतु कक्ष क्रमांक P.770 में लम्बाई 843.62 मीटर एवं कार्य हेतु प्रस्तावित चौड़ाई 0.4 मीटर पाई गई है, जिसमें आने वाले बृक्षों का क्षेत्र NIL मीटर लम्बाई में पाया गया है। उक्त परियोजना में वनकक्ष क्रमांक P.770 में प्रभावित बृक्षों की संख्या NIL पाई गई।


डी.सिंह म.व.प.रा.प.रा.


P. Singh


Vishveed Singh
Field Engineer
SQC - Rajghat Dam MVS
WAPCOS LTD. - GUNA


डी.सिंह म.व.प.रा.प.रा.


D. Singh


B. Singh
Assistant Engineer
SQC - Rajghat Dam MVS
WAPCOS LTD. - GUNA


G. Rakesh Kumar
(Sr. Engg. E&T)


R. Singh

नल जल योजना अंतर्गत संयुक्त स्थल निरीक्षण हेतु प्रपत्र वन परिक्षेत्र मक्सूदनगढ़

क्रमांक	ऑनलाईन एप्लीकेशन नम्बर	वन परिक्षेत्र का नाम	कक्ष क्रमांक आर.एफ./पी. एफ.	वनखण्ड का नाम	लम्बाई मीटर	चौड़ाई मीटर	क्षेत्रफल हेक्टेयर	प्रभावित वृक्ष संख्या	प्रारंभिक अक्षांश/देशांश	अंतिम अक्षांश/देशांश	KML File	वन मानचित्र 1:15000
1	FP/MP/WATER/146889/2021	मक्सूदनगढ़	P 773	उकावद	100.42	0.39	0.004	0	24°0'8" 77°17'25"	24°0'9" 77°17'29"	संलग्न है	संलग्न है
					100.42		0.004					

मेरे द्वारा ऑनलाईन एप्लीकेशन के आधार पर संयुक्त स्थल निरीक्षण की आधार रेखा की गई है जिसमें परिक्षेत्र अधिकारी को भी वक्ष उभांग शेड (ब्लू) मिला है।

Ramesh
(Sr. Engrg. Ldt.)
G. Rakesh Kumar

Hingh
vishwadeva
Field Engineer
SQC - Rajghat Dam MVS
WAPCOS LTD. - GUNA

Bhisham
Bhisham Lodha
Assistant Engineer
SQC - Rajghat Dam MVS
WAPCOS LTD. - GUNA

Pras
वन परिक्षेत्र अधिकारी
वन परिक्षेत्र मक्सूदनगढ़

संयुक्त स्थल निरीक्षण प्रतिवेदन

स्थान 95141

दिनांक 15-2-2022

आज दिनांक 15.2.2022 को वन परिक्षेत्र अधिकारी मरफूखाना, सामान्य वनमण्डल गुना एवं मध्यप्रदेश जल निगम गुना के प्रतिनिधियों द्वारा राजघाट बांध परियोजना अंतर्गत किये जाने वाले नल-जल योजना प्रस्तावित कार्य स्थल P.773 का संयुक्त स्थल निरीक्षण गया। प्रस्तावित कार्य स्थल वनपरिक्षेत्र मरफूखाना की बीट 95141.3 के कक्ष क्रमांक P.773 में पाया गया। जिसमें प्रस्तावित/प्रभावित वनक्षेत्र के वन कक्षों का पूर्ण भ्रमण कर संलग्न निर्धारित मानचित्र पर जी.पी.एस. रीडिंग के साथ मौके का निरीक्षण किया गया। निरीक्षण में पाया गया कि उक्त परियोजना हेतु कक्ष क्रमांक P.773 में लम्बाई 100.42 मीटर एवं कार्य हेतु प्रस्तावित चौड़ाई 0.39 मीटर पाई गई है, जिसमें आने वाले बृक्षों का क्षेत्र 44 मीटर लम्बाई में पाया गया है। उक्त परियोजना में वनकक्ष क्रमांक P.773 में प्रभावित बृक्षों की संख्या 44 पाई गई।

मरफूखाना
15.2.22





G. Rakesh Kumar

मरफूखाना
Field Engineer
SQC - Rajghat Dam MVS
WAPCOS LTD. - GUNA

मरफूखाना
Assistant Engineer
SQC - Rajghat Dam MVS
WAPCOS LTD. - GUNA

मरफूखाना

Chaukipura

Shankarpura

~~Jhirknia~~

lathani

Kherli

Thunia Kundal

ENC

ENCR

~~P 773~~

 τ_2

P

OS2

XIX

सम्यक्प्रमाण अधिकारी

44

5

नल जल योजना अंतर्गत संयुक्त स्थल निरीक्षण हेतु प्रपत्र वन परिक्षेत्र मक्सूदनगढ़

क्रमांक	ऑनलाइन एप्लीकेशन नम्बर	वन परिक्षेत्र का नाम	कक्ष क्रमांक आर.एफ./पी.एफ.	वनखण्ड का नाम	लम्बाई मीटर	चौड़ाई मीटर	क्षेत्रफल हेक्टेयर	प्रभावित वृक्ष संख्या	प्रारंभिक अक्षांश/देशांश	अंतिम अक्षांश/देशांश	KML File	वन मानचित्र 1:15000
1	FP/MP/WATER/146889/2021	मक्सूदनगढ़	P 776	उकावद	144.19	0.39	0.006	0	23°57'58" 77°17'14"	23°57'60" 77°17'9"	संलग्न है	संलग्न है
					144.19		0.006					

मेरे द्वारा ऑनलाइन एप्लीकेशन के माध्यम से संयुक्त स्थल निरीक्षण की मांग की है
 इसी की जरूरत है जिससे परिक्षेत्र ठीक से हो सके और वहां शोध हो सके।

G. Rakesh Kumar
 G. Rakesh Kumar
 (Sr. Engg. & T)

Vishvendra
 Vishvendra,
 Field Engineer
 SQC - Rajghat Dam MVS
 WAPCOS LTD. - GUNA

B. B. Lohia
 Assistant Engineer
 SQC - Rajghat Dam MVS
 WAPCOS LTD. - GUNA

फिस
 वन परिक्षेत्र अधिकारी
 वन परिक्षेत्र मक्सूदनगढ़

संयुक्त स्थल निरीक्षण प्रतिवेदन

स्थान बेदा

दिनांक 15-2-2022

आज दिनांक 15-2-2022 को वन परिक्षेत्र अधिकारी अ. व. कुंवर, सामान्य वनमण्डल गुना एवं मध्यप्रदेश जल निगम गुना के प्रतिनिधियों द्वारा राजघाट बांध परियोजना अंतर्गत किये जाने वाले नल-जल योजना प्रस्तावित कार्य स्थल P. 776 का संयुक्त स्थल निरीक्षण गया। प्रस्तावित कार्य स्थल वनपरिक्षेत्र अ. व. कुंवर की बीट 95/97 (9) के कक्ष क्रमांक P. 776 में पाया गया। जिसमें प्रस्तावित/प्रभावित वनक्षेत्र के वन कक्षों का पूर्ण भ्रमण कर संलग्न निर्धारित मानचित्र पर जी.पी.एस. रीडिंग के साथ मौके का निरीक्षण किया गया। निरीक्षण में पाया गया कि उक्त परियोजना हेतु कक्ष क्रमांक P. 776 में लम्बाई 144.19 मीटर एवं कार्य हेतु प्रस्तावित चौड़ाई 0.39 मीटर पाई गई है, जिसमें आने वाले बृक्षों का क्षेत्र Nil मीटर लम्बाई में पाया गया है। उक्त परियोजना में वनकक्ष क्रमांक P. 776 में प्रभावित बृक्षों की संख्या Nil पाई गई।

अ. व. कुंवर
वनपरिक्षेत्र अधिकारी






Field Engineer
SQC - Rajghat Dam MVS
WAPCOS LTD. - GUNA

अ. व. कुंवर
Assistant Engineer
SQC - Rajghat Dam MVS
WAPCOS LTD. - GUNA

MAKSUDHANGARH

Compartment Map

1:15,000

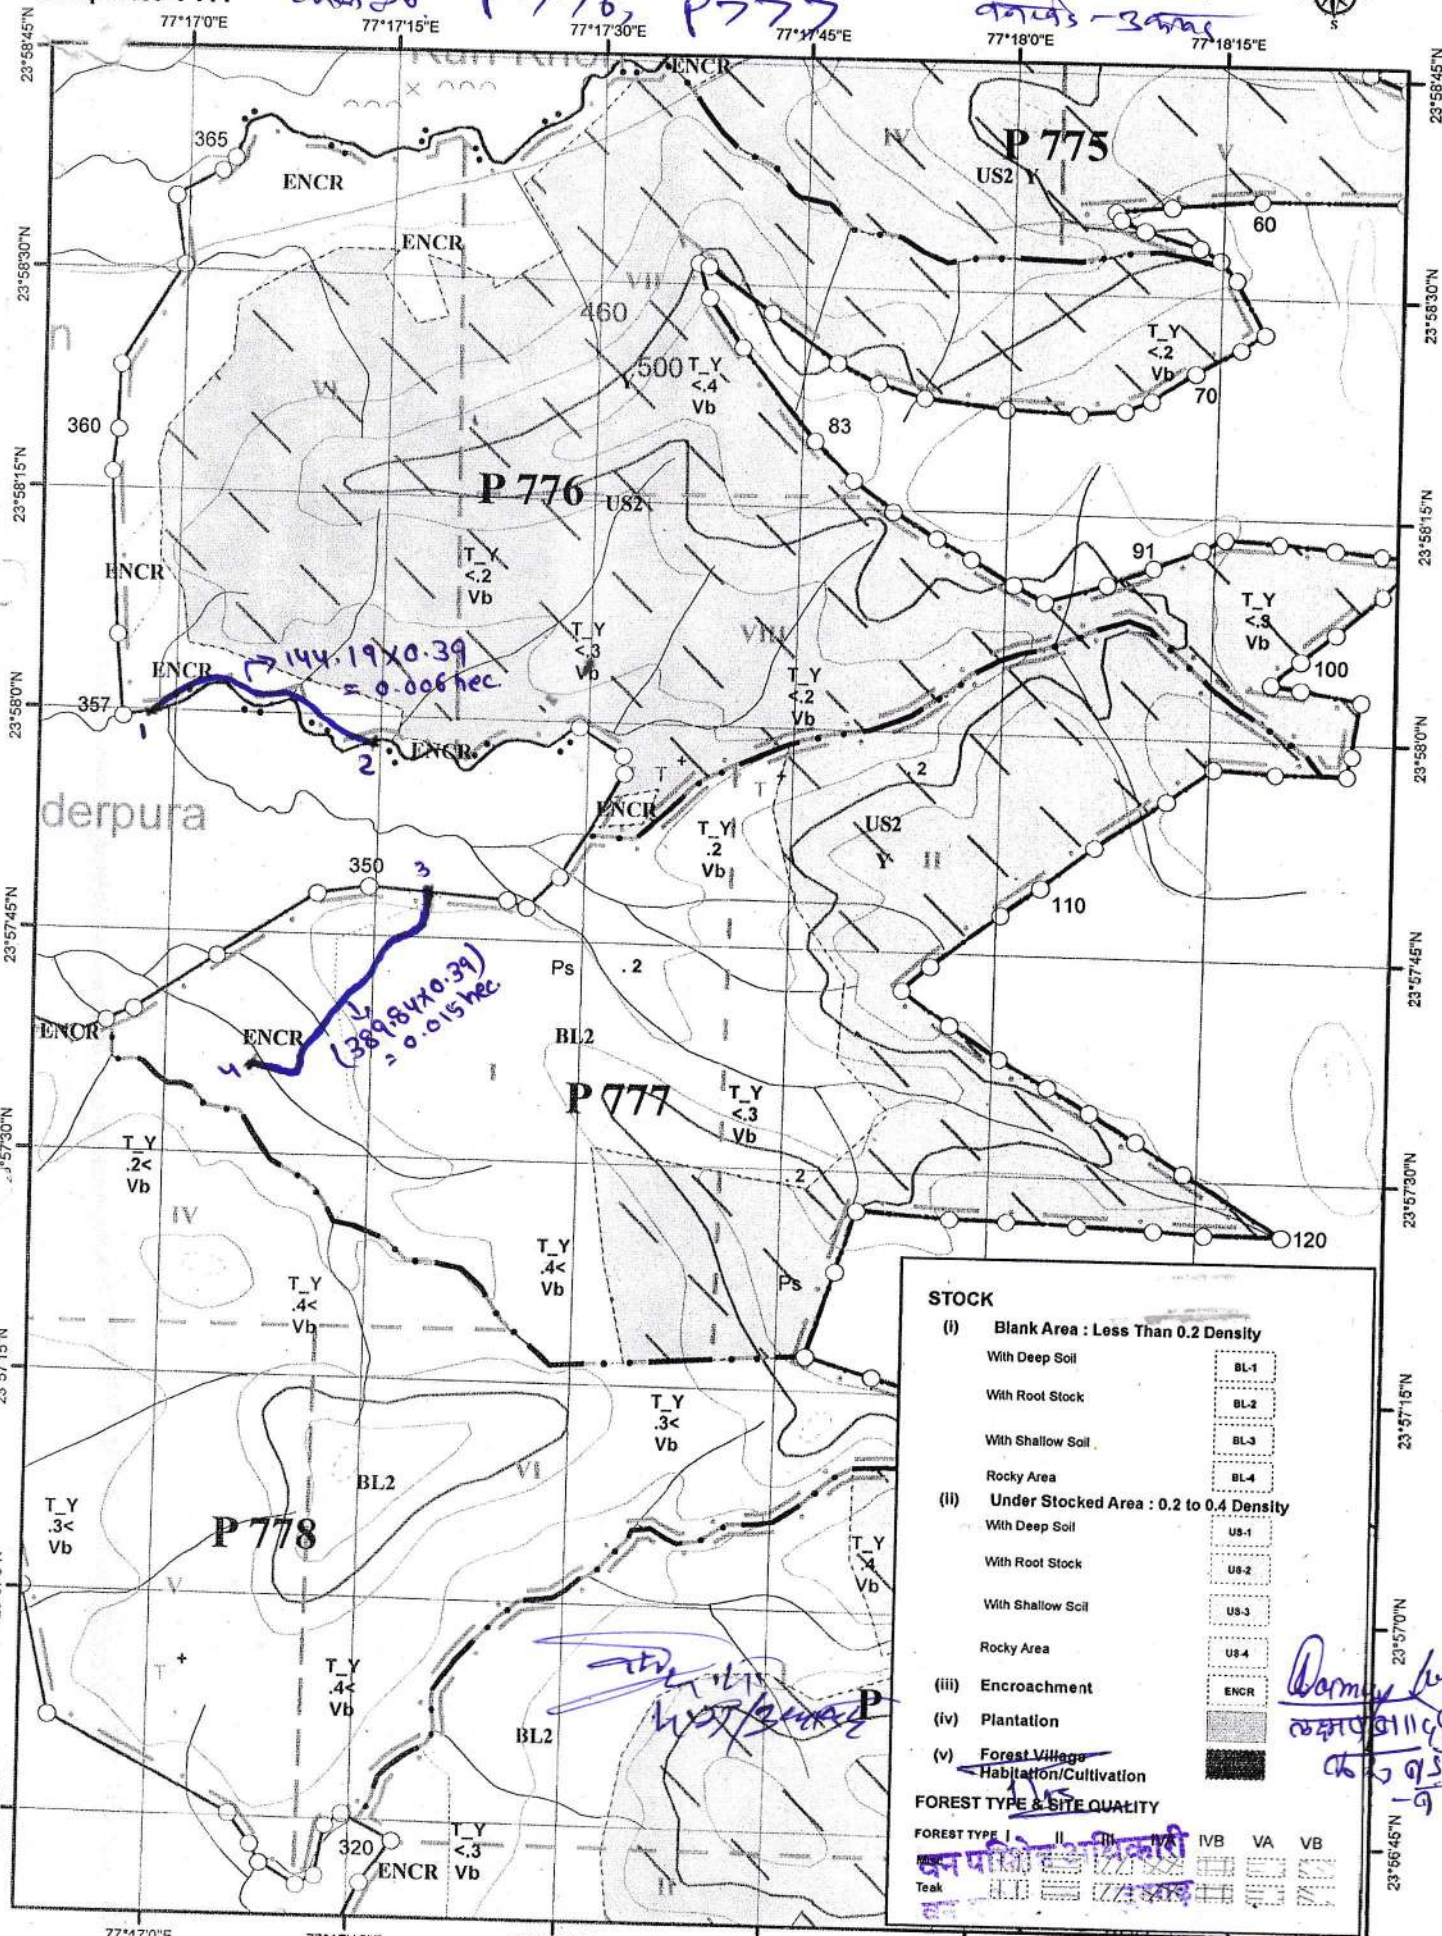


Compt.No.- P777

अनुक्रम P776, P777

P776, P777

कमल - 3 कला



STOCK

(i) Blank Area : Less Than 0.2 Density

- With Deep Soil BL-1
- With Root Stock BL-2
- With Shallow Soil BL-3
- Rocky Area BL-4

(ii) Under Stocked Area : 0.2 to 0.4 Density

- With Deep Soil US-1
- With Root Stock US-2
- With Shallow Soil US-3
- Rocky Area US-4

(iii) Encroachment

(iv) Plantation

(v) Forest Village Habitation/Cultivation

FOREST TYPE & SITE QUALITY

FOREST TYPE	I	II	III	IV	IVB	VA	VB

RANGE	Comp	STOCK	US2	US	BL1	BL2	BL3	BL4	ENCR	OTHE	Total
MAKSUDHANGARH	P 777	0.00	84.45	0.00	0.00	79.67	0.00	0.00	18.93	0.00	183.05

नल जल योजना अंतर्गत संयुक्त स्थल निरीक्षण हेतु प्रपत्र वन परिक्षेत्र मक्सूदनगढ़

क्रमांक	ऑनलाइन एप्लीकेशन नम्बर	वन परिक्षेत्र का नाम	कक्ष क्रमांक आर.एफ./पी. एफ.	वनखण्ड का नाम	लम्बाई मीटर	चौड़ाई मीटर	क्षेत्रफल हेक्टेयर	प्रभावित वृक्ष संख्या	प्रारंभिक अक्षांश/देशांश	अंतिम अक्षांश/देशांश	KML File	वन मानचित्र
1	FP/MP/WATER/146889/2021	मक्सूदनगढ़	P 777	उकावद	389.84	0.39	0.015	0	23°57'48" 77°17'18"	23°57'40" 77°17'8"	संलग्न है	1:15000
					389.84		0.015					

मेरे द्वारा कानून लागू करने के लिए के काया पट संयुक्त स्थल निरीक्षण की जा रही है।
 इसी कर ली गई है जिसमें परिक्षेत्र कर्मचारी कोरी वन प्रभाग के व (सूचना है)

G. Rakesh Kumar
 G. Rakesh Kumar

High Vishwender
 Field Engineer
 SQC - Rajghat Dam MVS
 WAPCOS LTD. - GUNA

B. Brijbhram Lodha
 Assistant Engineer
 SQC - Rajghat Dam MVS
 WAPCOS LTD. - GUNA

Mrs
 वन परिक्षेत्र अधिकारी
 वन परिक्षेत्र मक्सूदनगढ़

संयुक्त स्थल निरीक्षण प्रतिवेदन

स्थान इसरा

दिनांक 15.2.2022

आज दिनांक 15.2.2022 को वन परिक्षेत्र अधिकारी अ. व. पू. व. म. म. सामान्य वनमण्डल गुना एवं मध्यप्रदेश जल निगम गुना के प्रतिनिधियों द्वारा राजघाट बांध परियोजना अंतर्गत किये जाने वाले नल-जल योजना प्रस्तावित कार्य स्थल P. 772 का संयुक्त स्थल निरीक्षण गया। प्रस्तावित कार्य स्थल वनपरिक्षेत्र अ. व. पू. व. म. म. की बीट श्रीधर के कक्ष क्रमांक P. 772 में पाया गया। जिसमें प्रस्तावित/प्रभावित वनक्षेत्र के वन कक्षों का पूर्ण भ्रमण कर संलग्न निर्धारित मानचित्र पर जी.पी.एस. रीडिंग के साथ मौके का निरीक्षण किया गया। निरीक्षण में पाया गया कि उक्त परियोजना हेतु कक्ष क्रमांक P. 772 में लम्बाई 389.84 मीटर एवं कार्य हेतु प्रस्तावित चौड़ाई 0.33 मीटर पाई गई है, जिसमें आने वाले बृक्षों का क्षेत्र 211 मीटर लम्बाई में पाया गया है। उक्त परियोजना में वनकक्ष क्रमांक P. 772 में प्रभावित बृक्षों की संख्या 211 पाई गई।

अ. व. पू. व. म. म.
15/2/2022






Nishuendra

Field Engineer
SQC - Rajghat Dam MVS
WAPCOS LTD. - GUNA

अ. व. पू. व. म. म.
Brijbhushan Lodha
Assistant Engineer
SQC - Rajghat Dam MVS
WAPCOS LTD. - GUNA

अ. व. पू. व. म. म.

नल जल योजना अंतर्गत संयुक्त स्थल निरीक्षण हेतु प्रपत्र वन परिक्षेत्र मक्सूदनगढ़

क्रमांक	ऑनलाईन एप्लीकेशन नम्बर	वन परिक्षेत्र का नाम	कक्ष क्रमांक आर.एफ./पी.एफ.	वनखण्ड का नाम	लम्बाई मीटर	चौड़ाई मीटर	क्षेत्रफल हेक्टेयर	प्रभावित वृक्ष संख्या	प्रारंभिक अक्षांश/देशांश	अंतिम अक्षांश/देशांश	KML File	वन मानचित्र 1:15000
1	FP/MP/WATER/146889/2021	मक्सूदनगढ़	P 782	उकावद	1149.90	0.39	0.0448	0	23°54'9" 77°18'27"	23°54'25" 77°19'4"	संलग्न है	संलग्न है
2	FP/MP/WATER/146889/2021	मक्सूदनगढ़	P 782	उकावद	418.52	0.39	0.016	0	23°54'9" 77°18'27"	23°54'14" 77°18'13"	संलग्न है	संलग्न है
					1568.43		0.061					

मेरे द्वारा जॉन कारन इलिकेशन के आधार पर संयुक्त स्थल निरीक्षण की जा पहचान की गयी है जो वन परिक्षेत्र के अंतर्गत है।

G. Rakesh Kumar
G. Rakesh Kumar
(Sr. Engg. (S.T.))

Vishvend Singh
Field Engineer
SQC - Rajghat Dam MVS
WAPCOS LTD. - GUNA

Bhishan Kothari
Assistant Engineer
SQC - Rajghat Dam MVS
WAPCOS LTD. - GUNA

[Signature]
वन परिक्षेत्र अधिकारी
वन परिक्षेत्र मक्सूदनगढ़

संयुक्त स्थल निरीक्षण प्रतिवेदन

स्थान खैरखेड़ा

दिनांक 18.2.2022

आज दिनांक 18.2.2022 को वन परिक्षेत्र अधिकारी अ. व. पटेल, सामान्य वनमण्डल गुना एवं मध्यप्रदेश जल निगम गुना के प्रतिनिधियों द्वारा राजघाट बांध परियोजना अंतर्गत किये जाने वाले नल-जल योजना प्रस्तावित कार्य स्थल P. 782 का संयुक्त स्थल निरीक्षण गया। प्रस्तावित कार्य स्थल वनपरिक्षेत्र अ. व. पटेल की बीट खैरखेड़ा के कक्ष क्रमांक P. 782 में पाया गया। जिसमें प्रस्तावित/प्रभावित वनक्षेत्र के वन कक्षों का पूर्ण भ्रमण कर संलग्न निर्धारित मानचित्र पर जी.पी.एस. रीडिंग के साथ मौके का निरीक्षण किया गया। निरीक्षण में पाया गया कि उक्त परियोजना हेतु कक्ष क्रमांक P. 782 में लम्बाई 1568.43 मीटर एवं कार्य हेतु प्रस्तावित चौड़ाई 0.39 मीटर पाई गई है, जिसमें आने वाले बृक्षों का क्षेत्र 11.6 मीटर लम्बाई में पाया गया है। उक्त परियोजना में वनकक्ष क्रमांक P. 782 में प्रभावित बृक्षों की संख्या 111 पाई गई।

अ. व. पटेल
18.2.2022

अ. व. पटेल
18.2.2022

G. Rakesh Kumar
(S. Engrg. (S. T.))
G. Rakesh Kumar

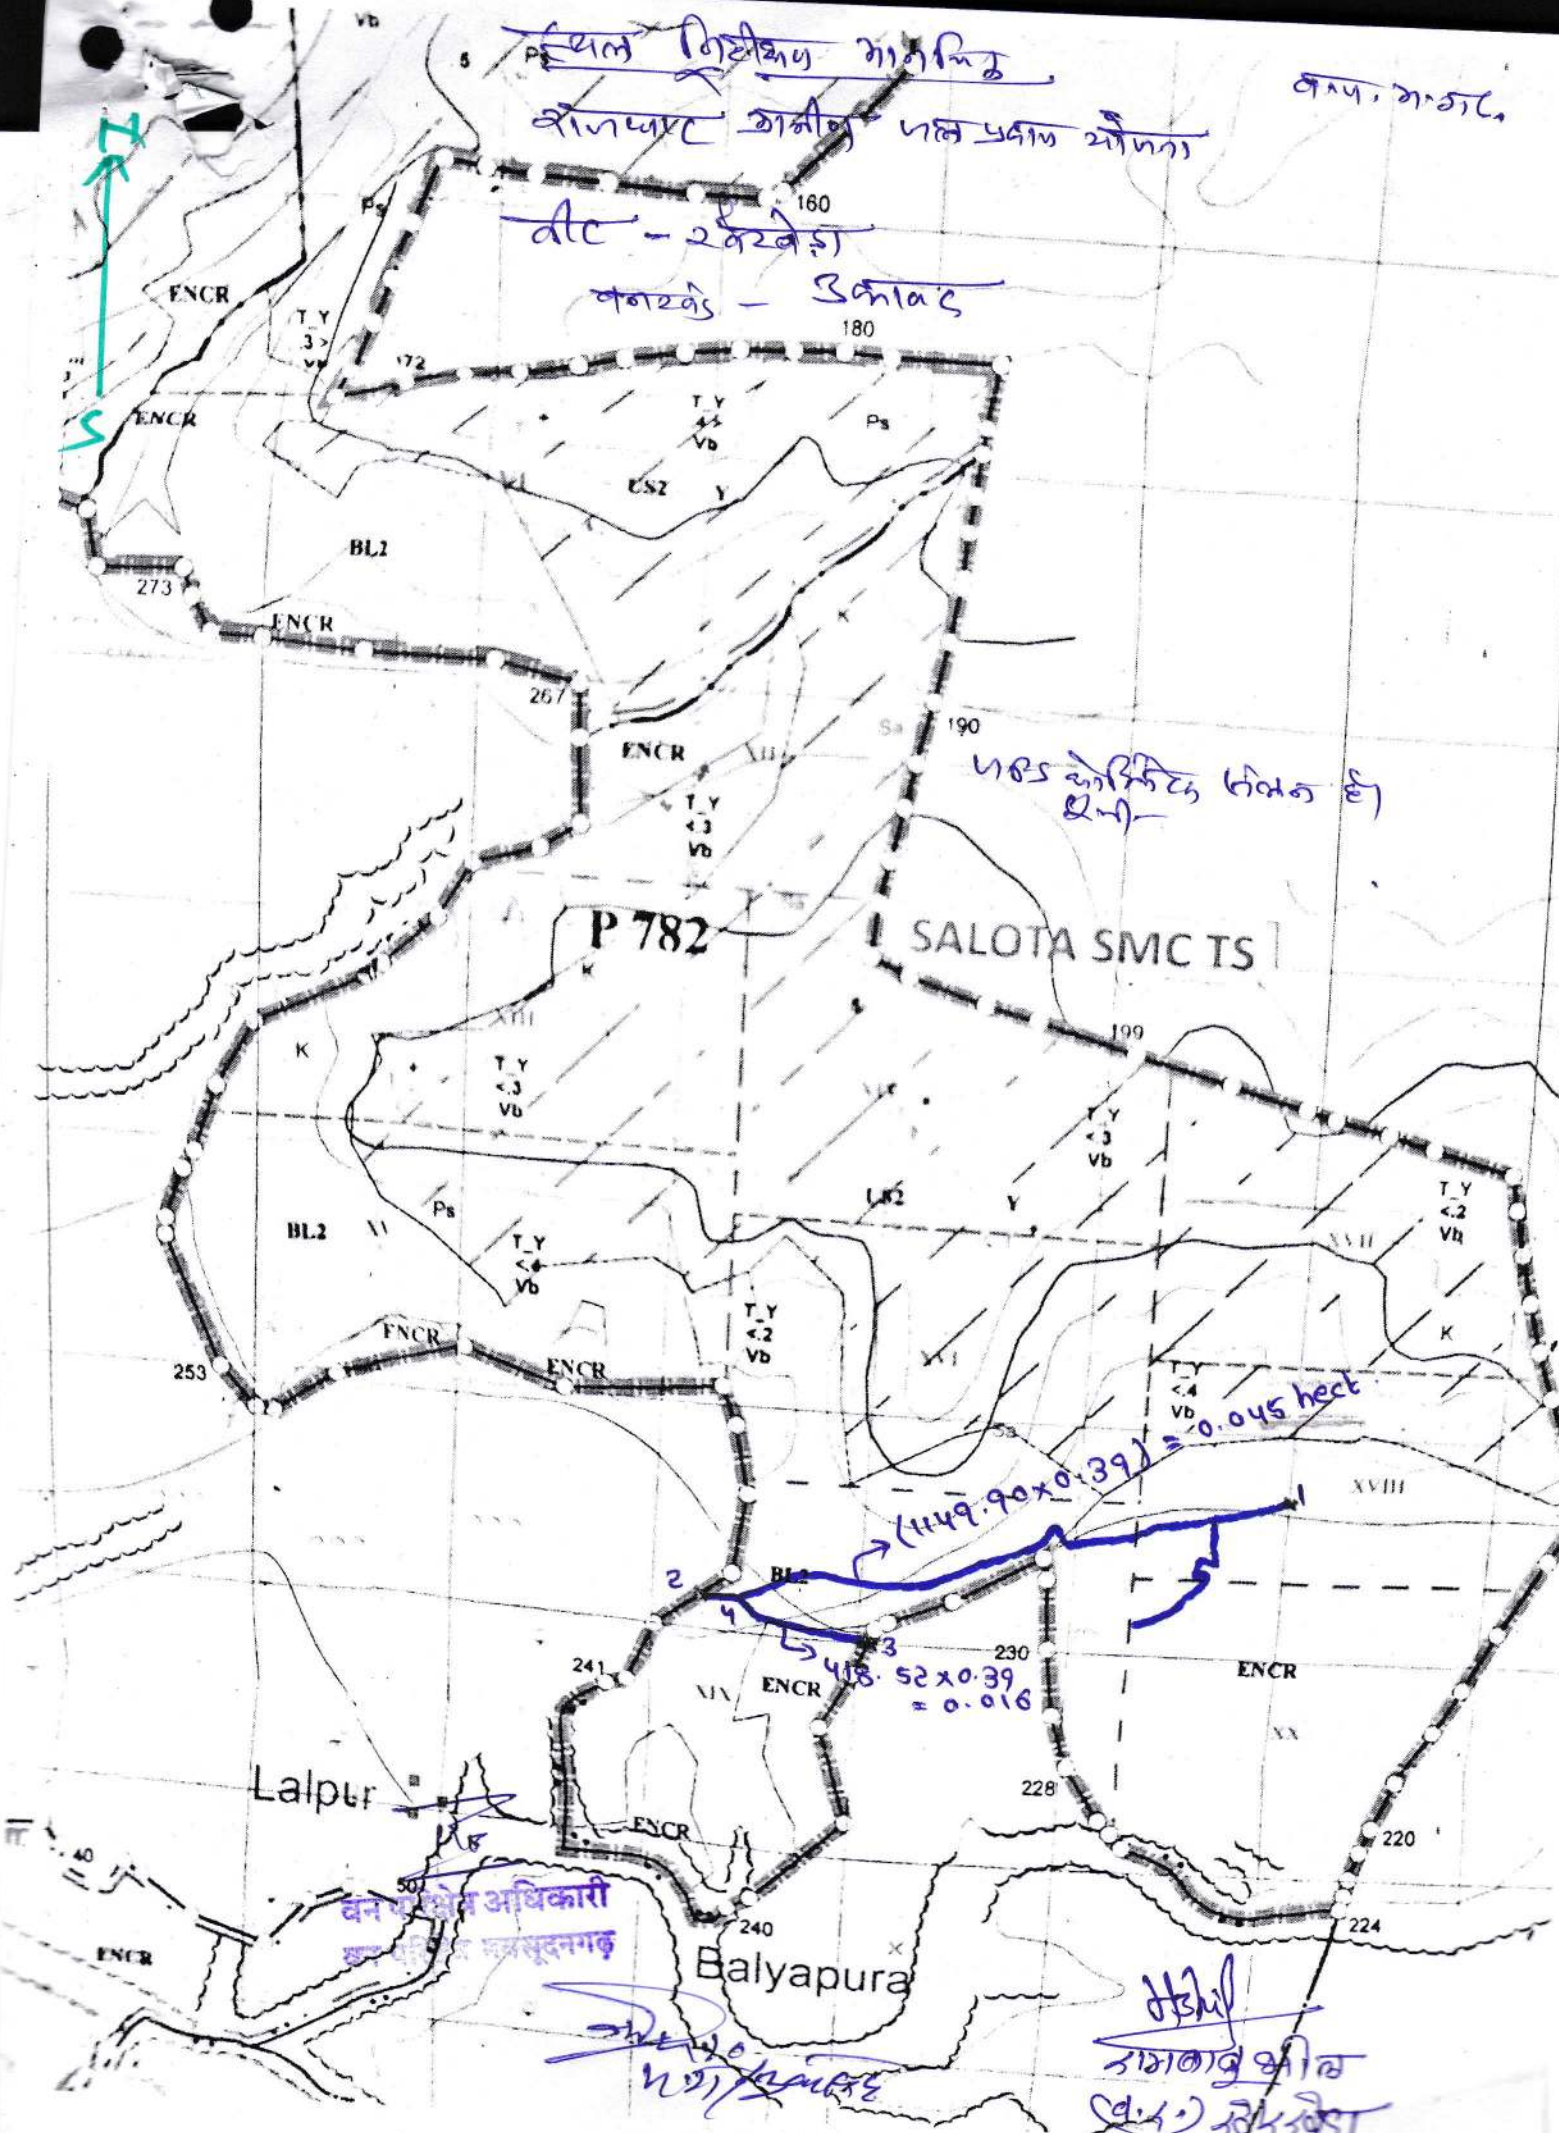
Nishu
Nishu
Field Engineer
SQC - Rajghat Dam MVS
WAPCOS LTD. - GUNA

B. B. Lodha
Assistant Engineer
SQC - Rajghat Dam MVS
WAPCOS LTD. - GUNA

11.3


क.प. गा.स.स.



नल जल योजना अंतर्गत संयुक्त स्थल निरीक्षण हेतु प्रपत्र वन परिक्षेत्र मक्सूदनगढ़

क्रमांक	ऑनलाईन एप्लीकेशन नम्बर	वन परिक्षेत्र का नाम	कक्ष क्रमांक आर.एफ./पी. एफ.	वनखण्ड का नाम	लम्बाई मीटर	चौड़ाई मीटर	क्षेत्रफल हेक्टेयर	प्रभावित वृक्ष संख्या	प्रारम्भिक अक्षांश/देशांश	अंतिम अक्षांश/देशांश	KML File	वन मानचित्र 1:15000
1	FP/MP/WATER/146889/2021	मक्सूदनगढ़	P 783	उकावद	696.40	0.39	0.0272	0	23°57'58" 77°15'45"	23°57'58" 77°15'20"	संलग्न है	संलग्न है
					696.40		0.027					

मेरे द्वारा जॉन कारन एप्लिकेशन के माध्यम से संयुक्त स्थल निरीक्षण की कार्यवाही पूरी की गयी है जिसमें परियोजना अंतर्गत कोई भी वृक्ष उखाड़ने (चूना) नहीं है।

G. Rakesh Kumar
G. Rakesh Kumar

Hingh Vishwendra
Field Engineer
SQC - Rajghat Dam MVS
WAPCOS LTD. - GUNA

B. Jyoti Lohar
Assistant Engineer
SQC - Rajghat Dam MVS
WAPCOS LTD. - GUNA

[Signature]
वन परिक्षेत्र अधिकारी
वन परिक्षेत्र मक्सूदनगढ़

संयुक्त स्थल निरीक्षण प्रतिवेदन

स्थान उक/इ

दिनांक 19.2.2022

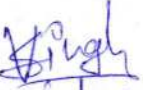
आज दिनांक 19.2.2022 को वन परिक्षेत्र अधिकारी 242660316, सामान्य वनमण्डल गुना एवं मध्यप्रदेश जल निगम गुना के प्रतिनिधियों द्वारा राजघाट बांध परियोजना अंतर्गत किये जाने वाले नल-जल योजना प्रस्तावित कार्य स्थल P.783 का संयुक्त स्थल निरीक्षण गया। प्रस्तावित कार्य स्थल वनपरिक्षेत्र 242660316 की बीट 30195(4) के कक्ष क्रमांक P.783 में पाया गया। जिसमें प्रस्तावित/प्रभावित वनक्षेत्र के वन कक्षों का पूर्ण भ्रमण कर संलग्न निर्धारित मानचित्र पर जी.पी.एस. रीडिंग के साथ मौके का निरीक्षण किया गया। निरीक्षण में पाया गया कि उक्त परियोजना हेतु कक्ष क्रमांक P.783 में लम्बाई 676.40 मीटर एवं कार्य हेतु प्रस्तावित चौड़ाई 0.39 मीटर पाई गई है, जिसमें आने वाले बृक्षों का क्षेत्र NIL मीटर लम्बाई में पाया गया है। उक्त परियोजना में वनकक्ष क्रमांक P.783 में प्रभावित बृक्षों की संख्या NIL पाई गई।


G. Rakesh Kumar


P. J. / P. J. M. S.


P. J. M. S.


P. J. M. S.


Vishvendra
Field Engineer
SQC - Rajghat Dam MVS
WAPCOS LTD. - GUNA

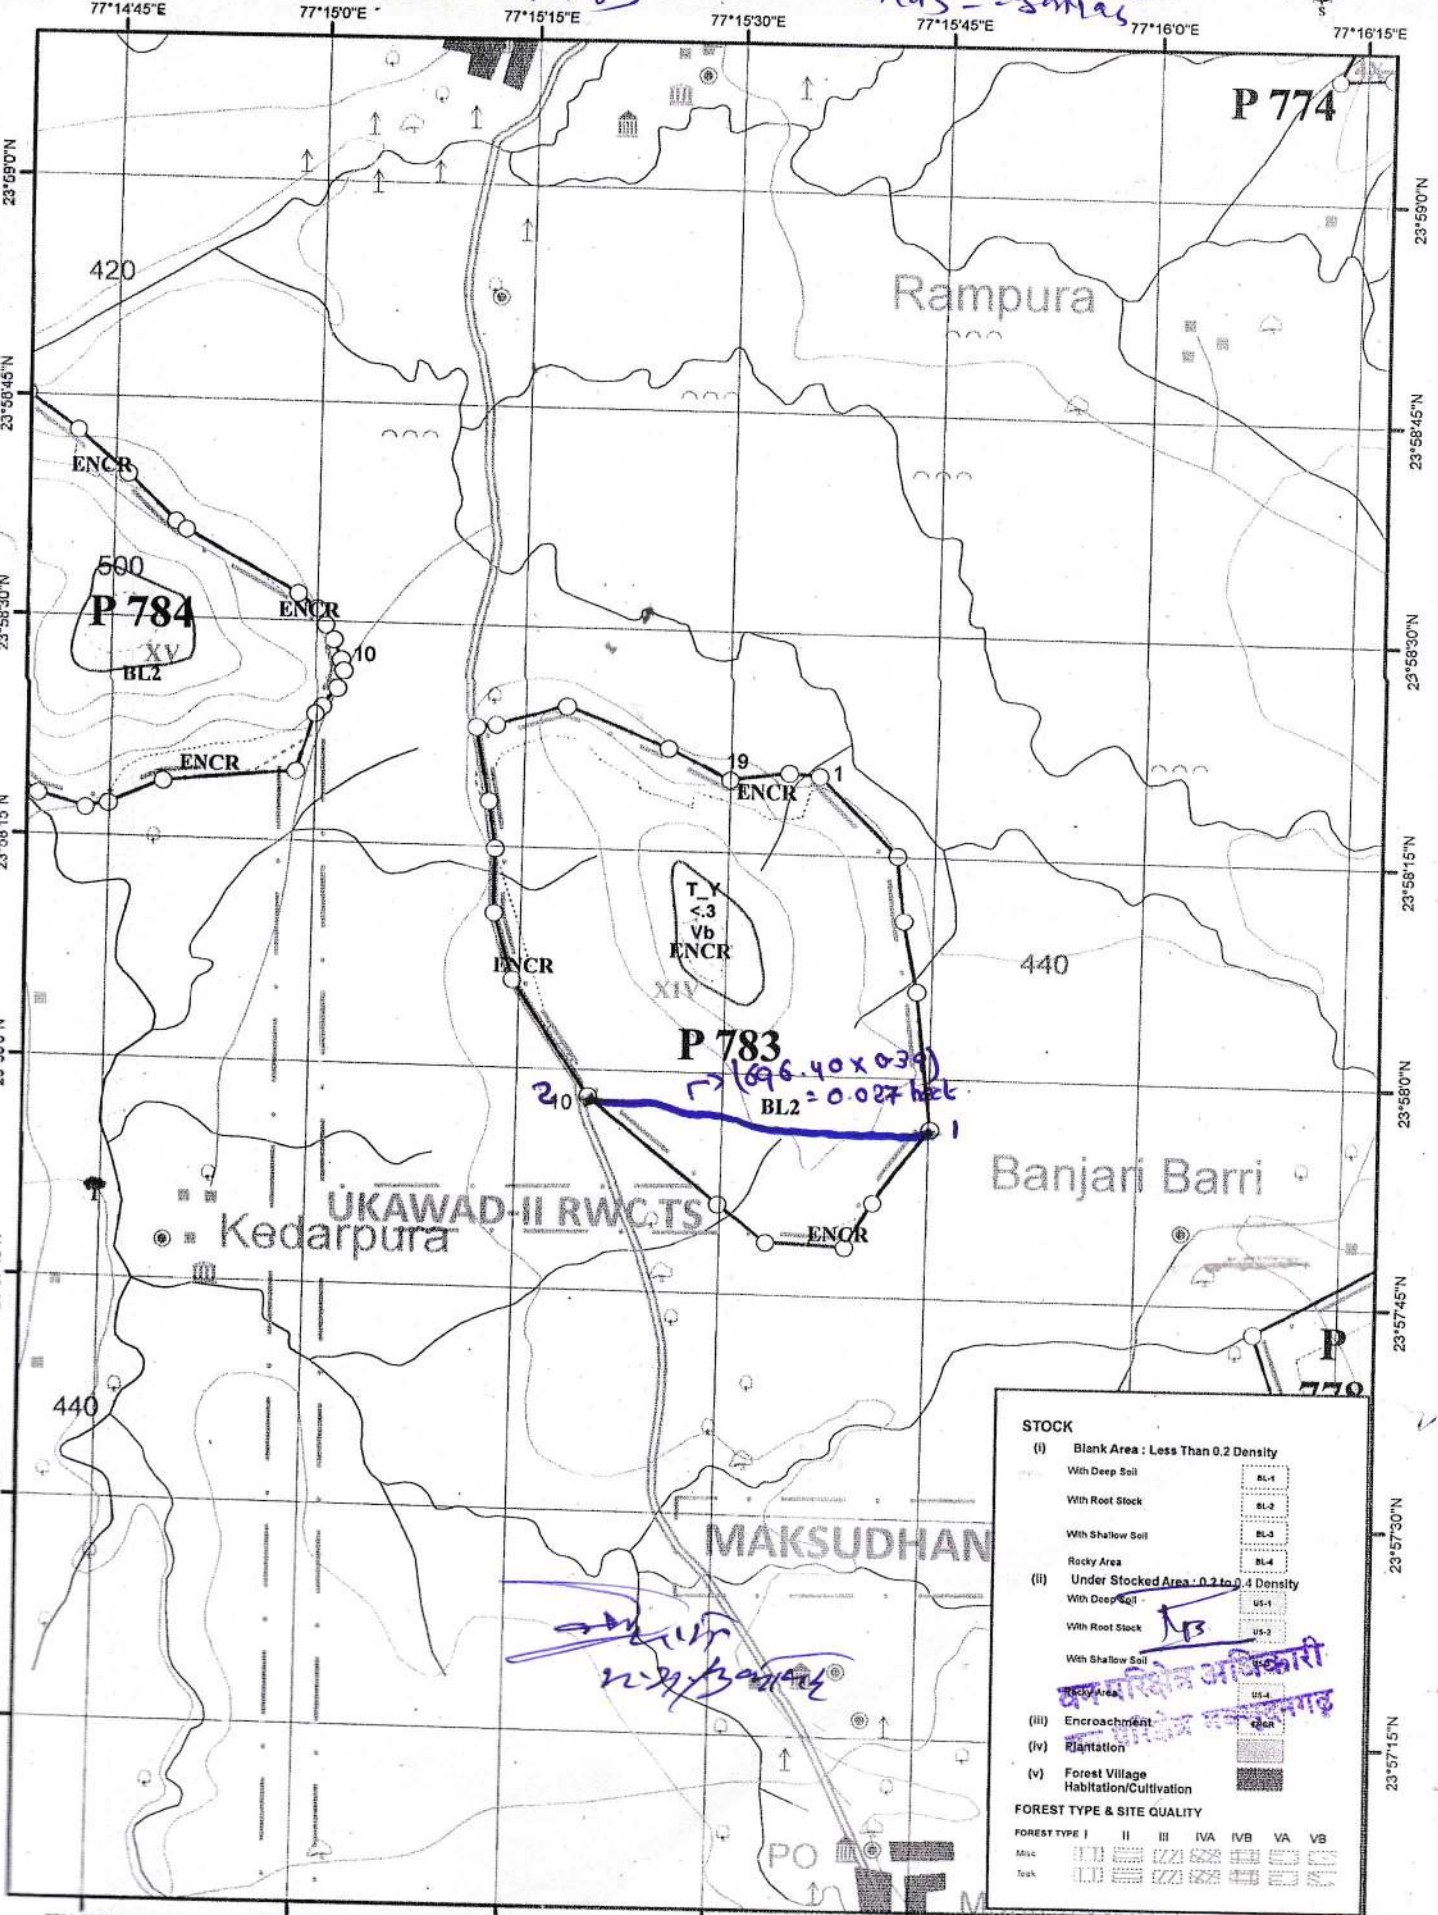

B. H. Bhambedha
Assistant Engineer
SQC - Rajghat Dam MVS
WAPCOS LTD. - GUNA

RANGE - MAKSUDHANGARH

Compt.No. - P783

Compartment Map

1:15,000



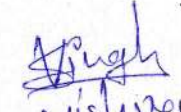
RANGE	Compt.	STOCI	US2	US	BL1	BL2	BL3	BL4	ENCF	OTHE	Tota
MAKSUDHANGARH	P 783	0.00	0.00	0.00	0.00	63.87	0.00	0.00	7.61	0.00	71.48

नल जल योजना अंतर्गत संयुक्त स्थल निरीक्षण हेतु प्रपत्र वन परिक्षेत्र मक्सूदनगढ़

क्रमांक	ऑडिट इन एप्लीकेशन नम्बर	वन परिक्षेत्र का नाम	कक्ष क्रमांक आर.एफ./पी. एफ.	वनखण्ड का नाम	लम्बाई मीटर	चौड़ाई मीटर	क्षेत्रफल हेक्टेयर	प्रभावित वृक्ष संख्या	प्रारंभिक अक्षांश/देशांश	अंतिम अक्षांश/देशांश	KML File	वन मानचित्र 1:15000
1	FP/MP/WATER/146889/2021	मक्सूदनगढ़	P 787	उकावद	427.70	0.5	0.0214	10	23°54'47" 77°15'52"	23°54'33" 77°15'49"	संलग्न है	संलग्न है
2	FP/MP/WATER/146889/2021	मक्सूदनगढ़	P 787	उकावद	127.40	0.39	0.005	0	23°59'48" 77°15'50"	23°54'33" 77°15'45"	संलग्न है	संलग्न है
3	FP/MP/WATER/146889/2021	मक्सूदनगढ़	P 787	उकावद	84.60	0.39	0.003	0	23°54'42" 77°15'40"	23°54'43" 77°15'43"	संलग्न है	संलग्न है
					639.70		0.030	10				

मेरे द्वारा ऑडिट इन एप्लीकेशन के माध्यम से संयुक्त स्थल निरीक्षण की कार्यवाही
 पूर्ण रूप से की गई है जिसने परिक्षेत्र अंतर्गत वन की क्षति का शोध (वृक्ष) नहीं किया


 G. Rakesh Kumar


 Vishvend Singh
 Field Engineer
 SQC - Rajghat Dam MVS
 WAPCOS LTD. - GUNA


 Braj Bhanu Lodha
 Assistant Engineer
 SQC - Rajghat Dam MVS
 WAPCOS LTD. - GUNA


 वन परिक्षेत्र अधिकारी
 वन परिक्षेत्र मक्सूदनगढ़

संयुक्त स्थल निरीक्षण प्रतिवेदन

स्थान 30/4/22

दिनांक 14.2.2022

आज दिनांक 14.2.2022 को वन परिक्षेत्र अधिकारी अ. व. लोधा, सामान्य वनमण्डल गुना एवं मध्यप्रदेश जल निगम गुना के प्रतिनिधियों द्वारा राजघाट बांध परियोजना अंतर्गत किये जाने वाले नल-जल योजना प्रस्तावित कार्य स्थल P-782 का संयुक्त स्थल निरीक्षण गया। प्रस्तावित कार्य स्थल वनपरिक्षेत्र अ. व. लोधा की बीट 30/4/22 के कक्ष क्रमांक P-782 में पाया गया। जिसमें प्रस्तावित/प्रभावित वनक्षेत्र के वन कक्षों का पूर्ण भ्रमण कर संलग्न निर्धारित मानचित्र पर जी.पी.एस. रीडिंग के साथ मौके का निरीक्षण किया गया। निरीक्षण में पाया गया कि उक्त परियोजना हेतु कक्ष क्रमांक P-782 में लम्बाई 639.2 मीटर एवं कार्य हेतु प्रस्तावित चौड़ाई मीटर पाई गई है, जिसमें आने वाले बृक्षों का क्षेत्र 213.06 मीटर लम्बाई में पाया गया है। उक्त परियोजना में वनकक्ष क्रमांक P-782 में प्रभावित बृक्षों की संख्या 10 पाई गई।

अ. व. लोधा
30/4/22

अ. व. लोधा
dr

G. Rakesh Kumar
(Sr. Engg. (Jr))
G. Rakesh Kumar

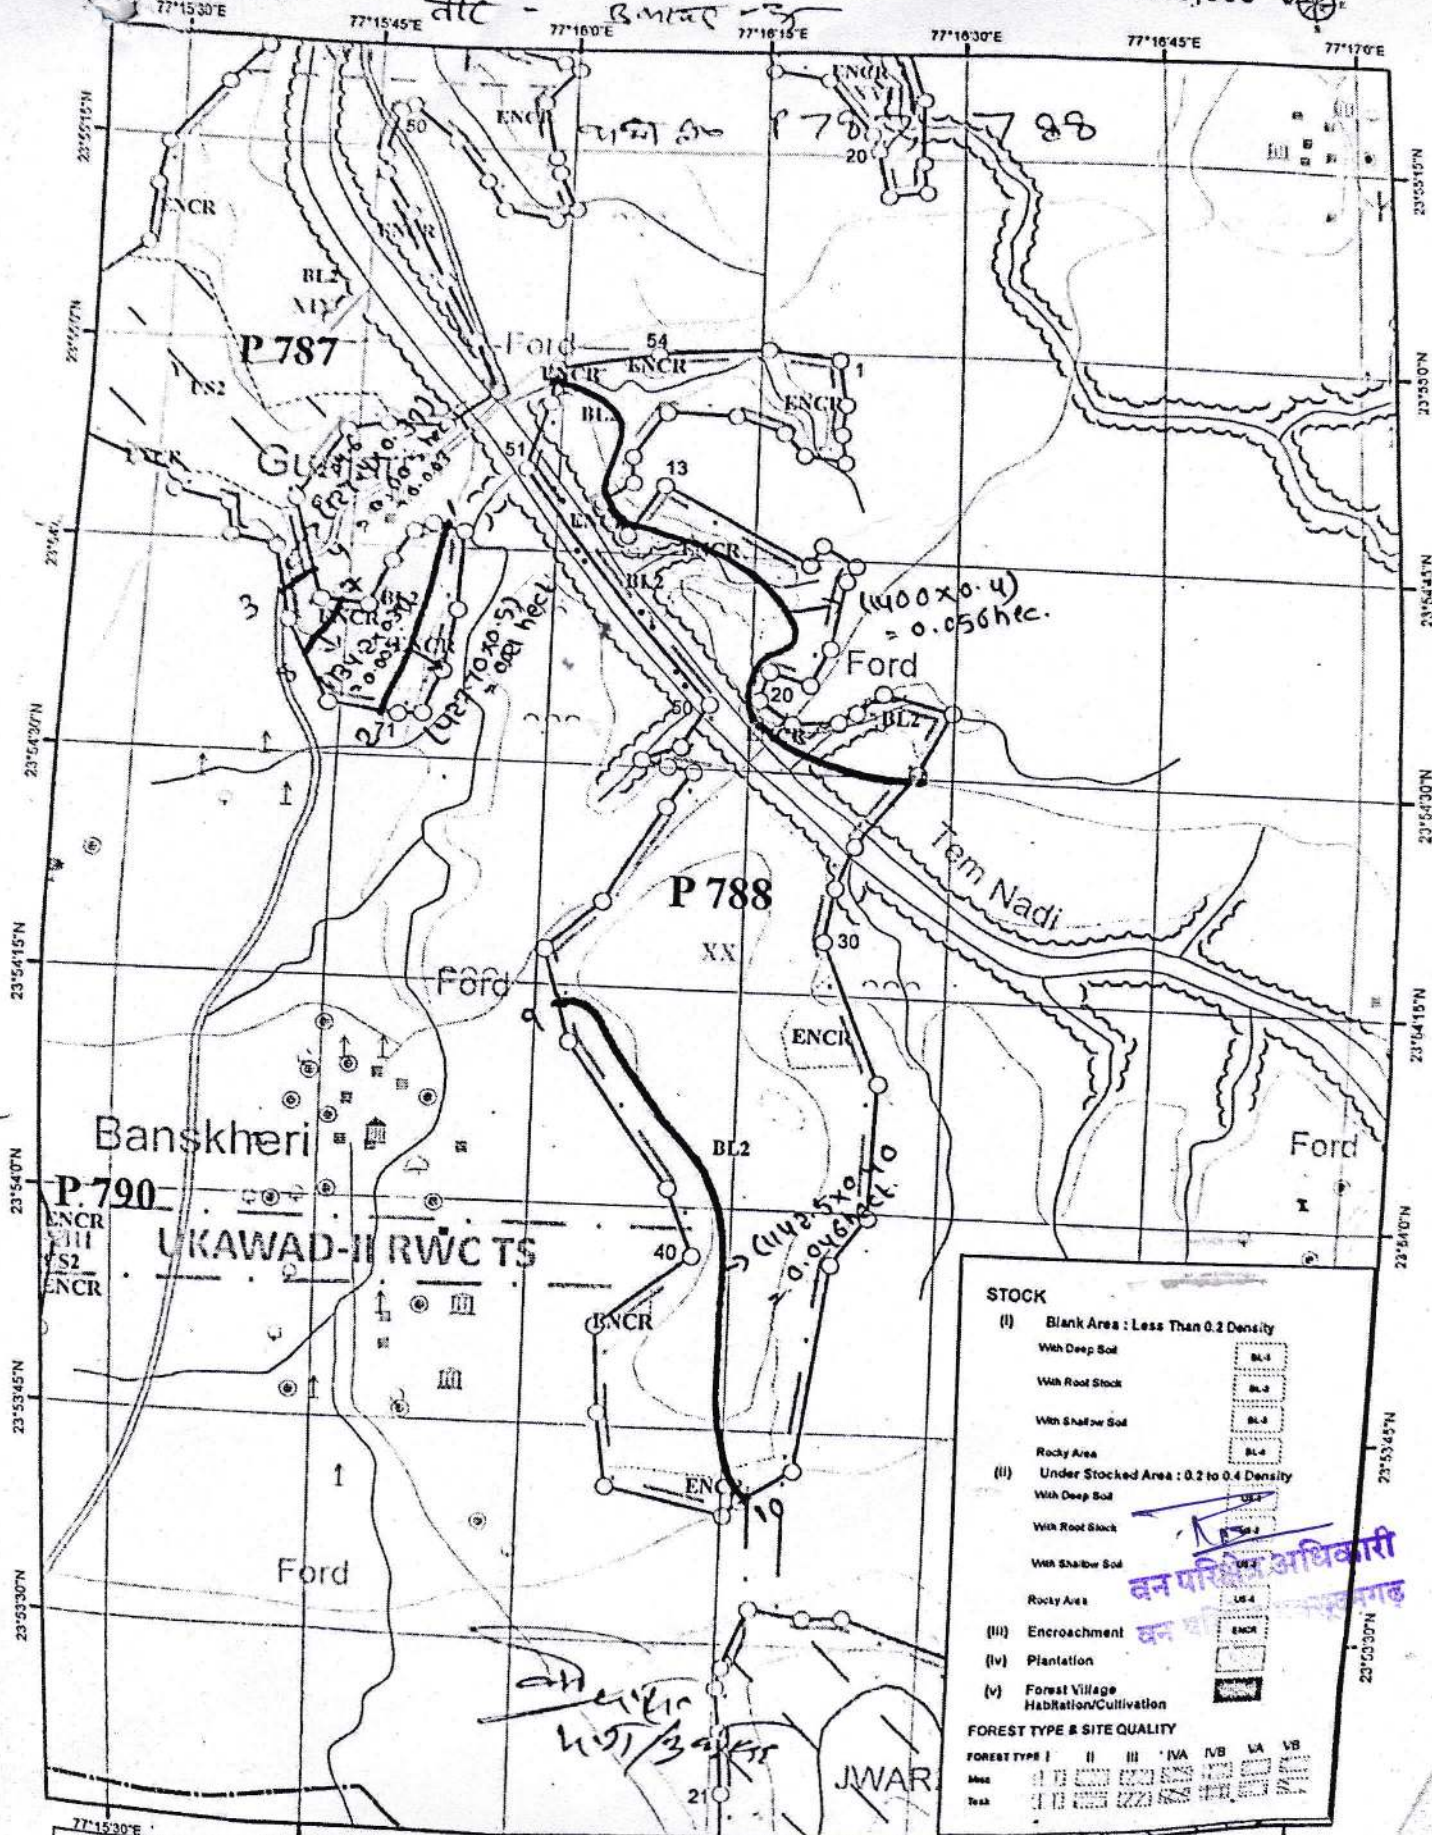
R. S.

H. Singh
vishvend 29
Field Engineer

SQC - Rajghat Dam MVS
WAPCOS LTD. - GUNA

B. L.
Brijbhan Lodha
Assistant Engineer
SQC - Rajghat Dam MVS
WAPCOS LTD. - GUNA

1:15,000



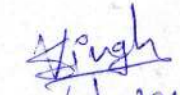
77°15'30"E		77°15'45"E		77°16'00"E		77°16'15"E		77°16'30"E		77°16'45"E		77°17'00"E	
RANGE	Comp. T	STOCI	US2	US	BL1	BL2	BL3	BL4	ENCR	OTHE	Total		
MAKSUDHIANGARII	P 788	0.00	0.00	0.00	0.00	74.37	0.00	0.00	35.24	0.00	109.61		

नल जल योजना अंतर्गत संयुक्त स्थल निरीक्षण हेतु प्रपत्र वन परिक्षेत्र मक्सूदनगढ़

क्रमांक	ऑनलाइन एप्लीकेशन नम्बर	वन परिक्षेत्र का नाम	कक्ष क्रमांक आर.एफ./पी. एफ.	वनखण्ड का नाम	लम्बाई मीटर	चौड़ाई मीटर	क्षेत्रफल हेक्टेयर	प्रभावित वृक्ष संख्या	प्रारंभिक अक्षांश/देशांश	अंतिम अक्षांश/देशांश	KML File	वन मानचित्र
1	FP/MP/WATER/146889/2021	मक्सूदनगढ़	P 788	उकावद	1142.50	0.4	0.0460	0	23°54'14" 77°16'1"	23°53'40" 77°16'16"	संलग्न है	1:15000 संलग्न है
					1142.50		0.046	0				

मेरे नाम को जल संचयन एप्लीकेशन के माध्यम से वृक्ष संख्या 0 का निरीक्षण की गई है।
इस वृक्ष संख्या 0 को निम्न स्थिति में दर्ज किया गया है। उक्त उकावद क्षेत्र (धारा) नहीं है।


G. Rakesh Kumar


Vishvend. Singh
Field Engineer
SQC - Rajghat Dam MVS
WAPCOS LTD. - GUNA


Brijesh Kumar
Assistant Engineer
SQC - Rajghat Dam MVS
WAPCOS LTD. - GUNA


वन परिक्षेत्र अधिकारी
वन परिक्षेत्र मक्सूदनगढ़

संयुक्त स्थल निरीक्षण प्रतिवेदन

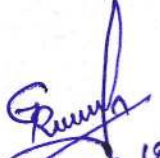
स्थान 39194

दिनांक 14.2.2022

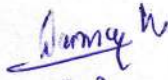
आज दिनांक 14.2.2022 को वन परिक्षेत्र अधिकारी अ.प.प.प.प., सामान्य वनमण्डल गुना एवं मध्यप्रदेश जल निगम गुना के प्रतिनिधियों द्वारा राजघाट बांध परियोजना अंतर्गत किये जाने वाले नल-जल योजना प्रस्तावित कार्य स्थल P.788 का संयुक्त स्थल निरीक्षण गया। प्रस्तावित कार्य स्थल वनपरिक्षेत्र अ.प.प.प.प. की बीट 39194 के कक्ष क्रमांक P.788 में पाया गया। जिसमें प्रस्तावित/प्रभावित वनक्षेत्र के वन कक्षों का पूर्ण भ्रमण कर संलग्न निर्धारित मानचित्र पर जी.पी.एस. रीडिंग के साथ मौके का निरीक्षण किया गया। निरीक्षण में पाया गया कि उक्त परियोजना हेतु कक्ष क्रमांक P.788 में लम्बाई 1142.50 मीटर एवं कार्य हेतु प्रस्तावित चौड़ाई 0.4 मीटर पाई गई है, जिसमें आने वाले बृक्षों का क्षेत्र NULL मीटर लम्बाई में पाया गया है। उक्त परियोजना में वनकक्ष क्रमांक P.788 में प्रभावित बृक्षों की संख्या NULL पाई गई।

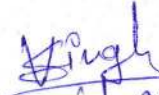

अ.प.प.प.प.


39194


G. Rakesh Kumar


Smeeta

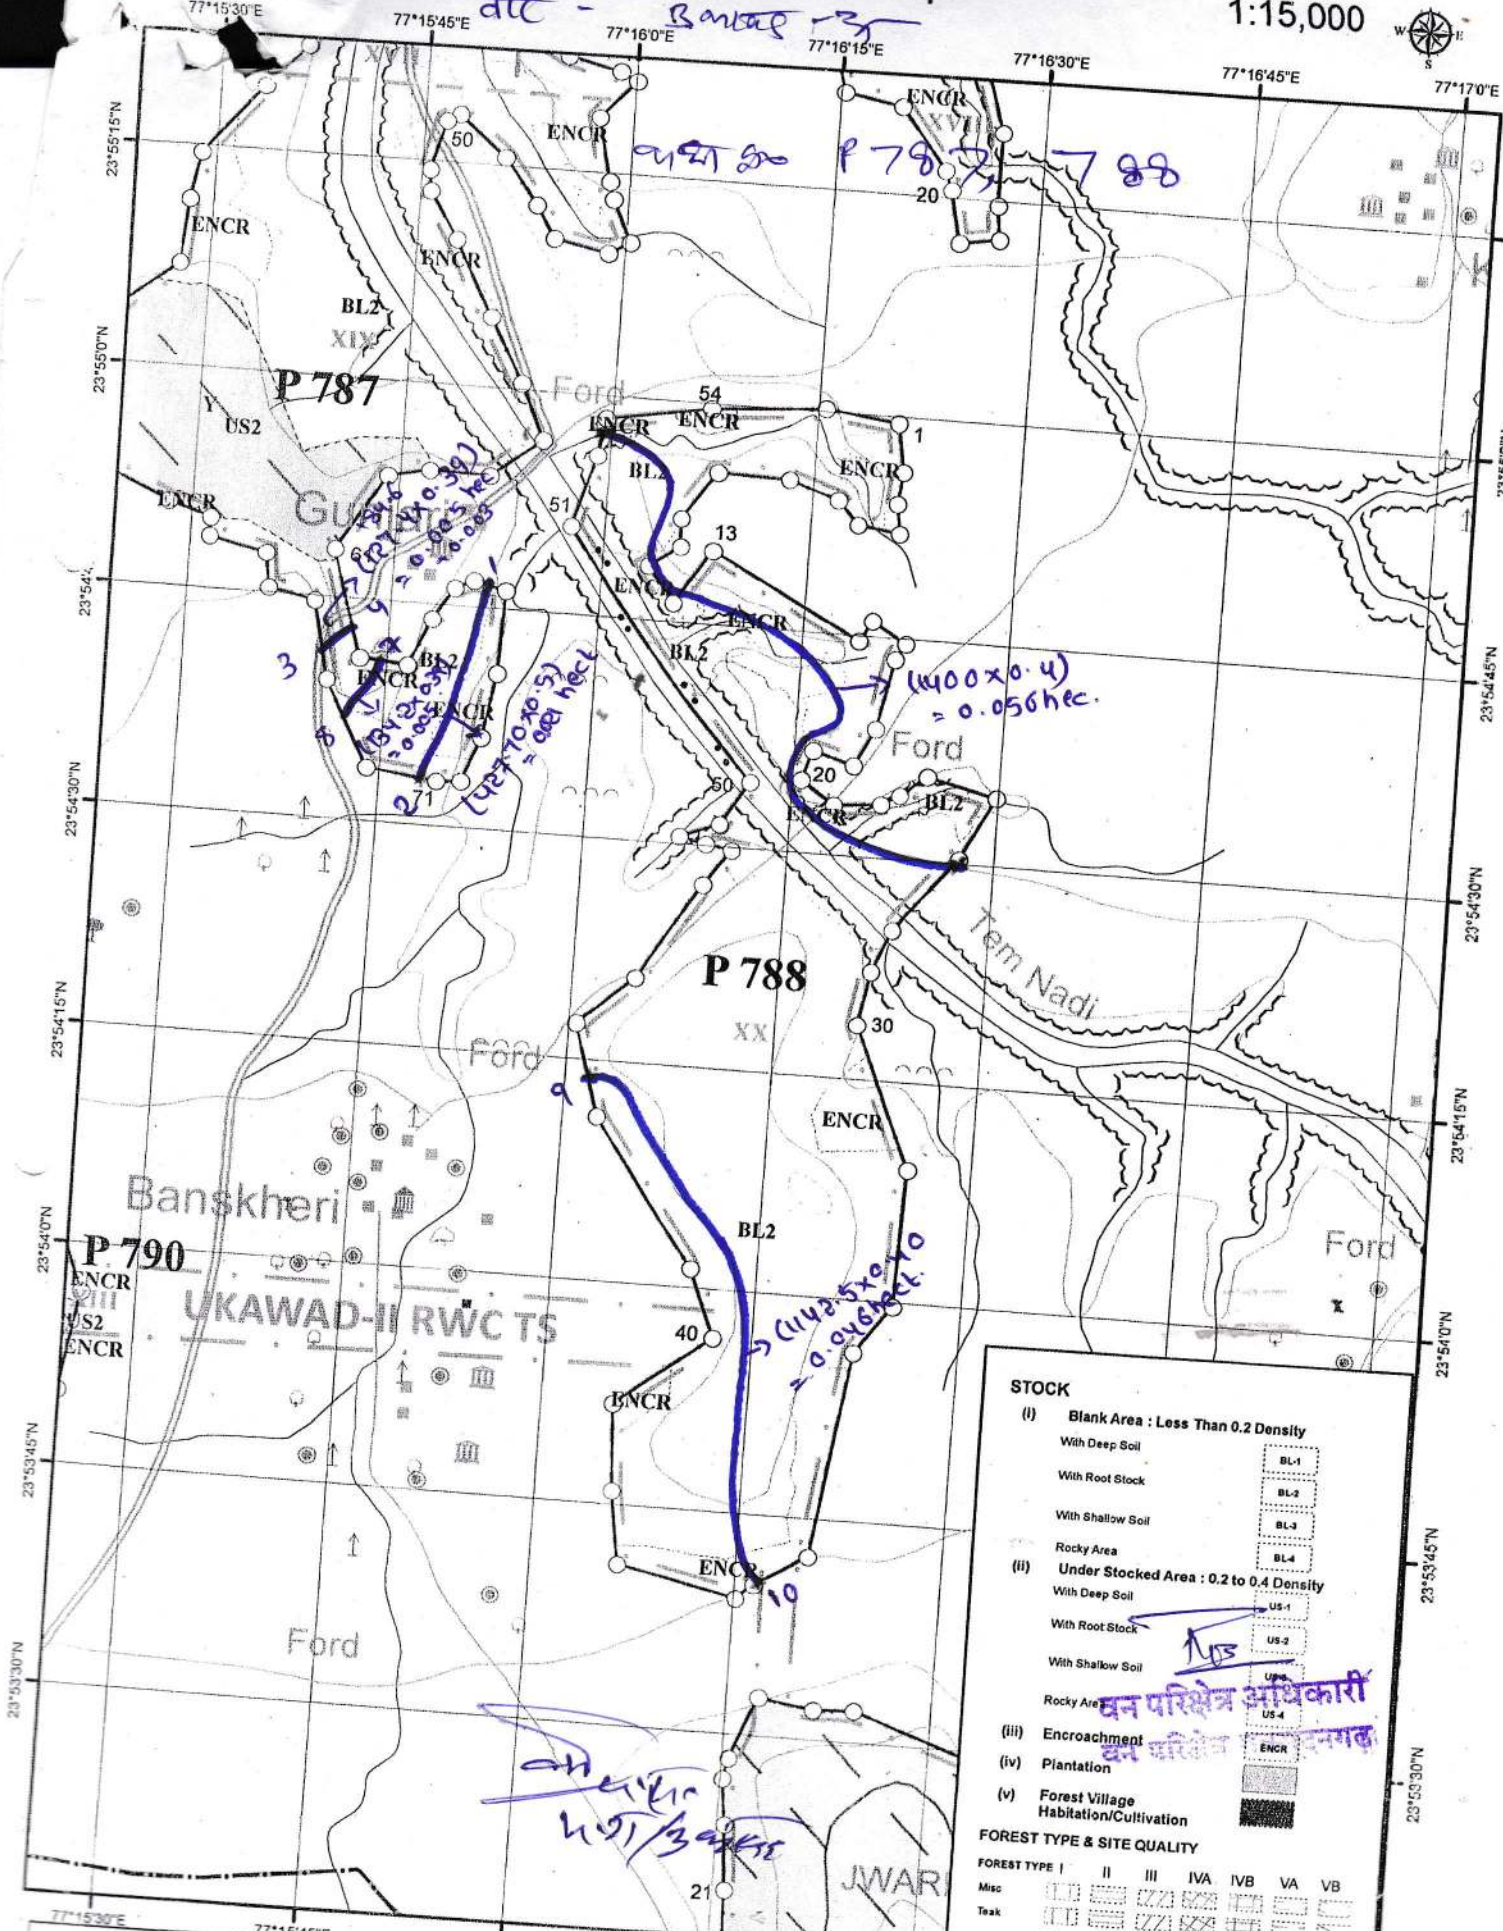

Smeeta


Vishveend

Field Engineer
SQC - Rajghat Dam MVS
WAPCOS LTD. - GUNA


Brijbhram
Assistant Engineer
SQC - Rajghat Dam MVS
WAPCOS LTD. - GUNA


Brijbhram



RANGE	Compt.	STOCK	US2	US	BL1	BL2	BL3	BL4	ENCR	OTHE	Tota
MAKSUDHANGARH	P 788	0.00	0.00	0.00	0.00	74.37	0.00	0.00	35.24	0.00	109.61

नल जल योजना अंतर्गत संयुक्त स्थल निरीक्षण हेतु प्रपत्र वन परिक्षेत्र मक्सूदनगढ़

क्रमांक	ऑनलाइन एप्लीकेशन	वन परिक्षेत्र	कक्ष क्रमांक आर.एफ./पी. एफ.	वनखण्ड का नाम	लम्बाई मीटर	चौड़ाई मीटर	क्षेत्रफल हेक्टेयर	प्रभावित वृक्ष संख्या	प्रारम्भिक अक्षांश/देशांश	अंतिम अक्षांश/देशांश	KML File	वन मानचित्र 1:15000
1	FP/MP/WATER/ 146889/2021	मक्सूदनगढ़	P 789	उकावद	671.94	0.39	0.026	0	23°53'51" 77°17'15"	23°53'40" 77°17'36"	संलग्न है	संलग्न है
					671.94		0.026	0				


G. Rakesh Kumar
 Sr. Engineer
 G. Rakesh Kumar

Vishwender
 Field Engineer
 SQC - Rajghat Dam MVS
 WAPCOS LTD. - GUNA

Bhupendra Latha
 Assistant Engineer
 SQC - Rajghat Dam MVS
 WAPCOS LTD. - GUNA

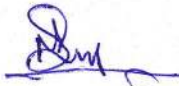
[Signature]
 वन परिक्षेत्र अधिकारी
 वन परिक्षेत्र मक्सूदनगढ़

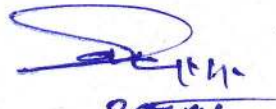
संयुक्त स्थल निरीक्षण प्रतिवेदन

स्थान 39/95

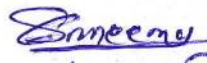
दिनांक 14.2.2022

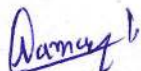



Anand Kumar


30/02/22


G. Rakesh Kumar
G. Engg (L&T)

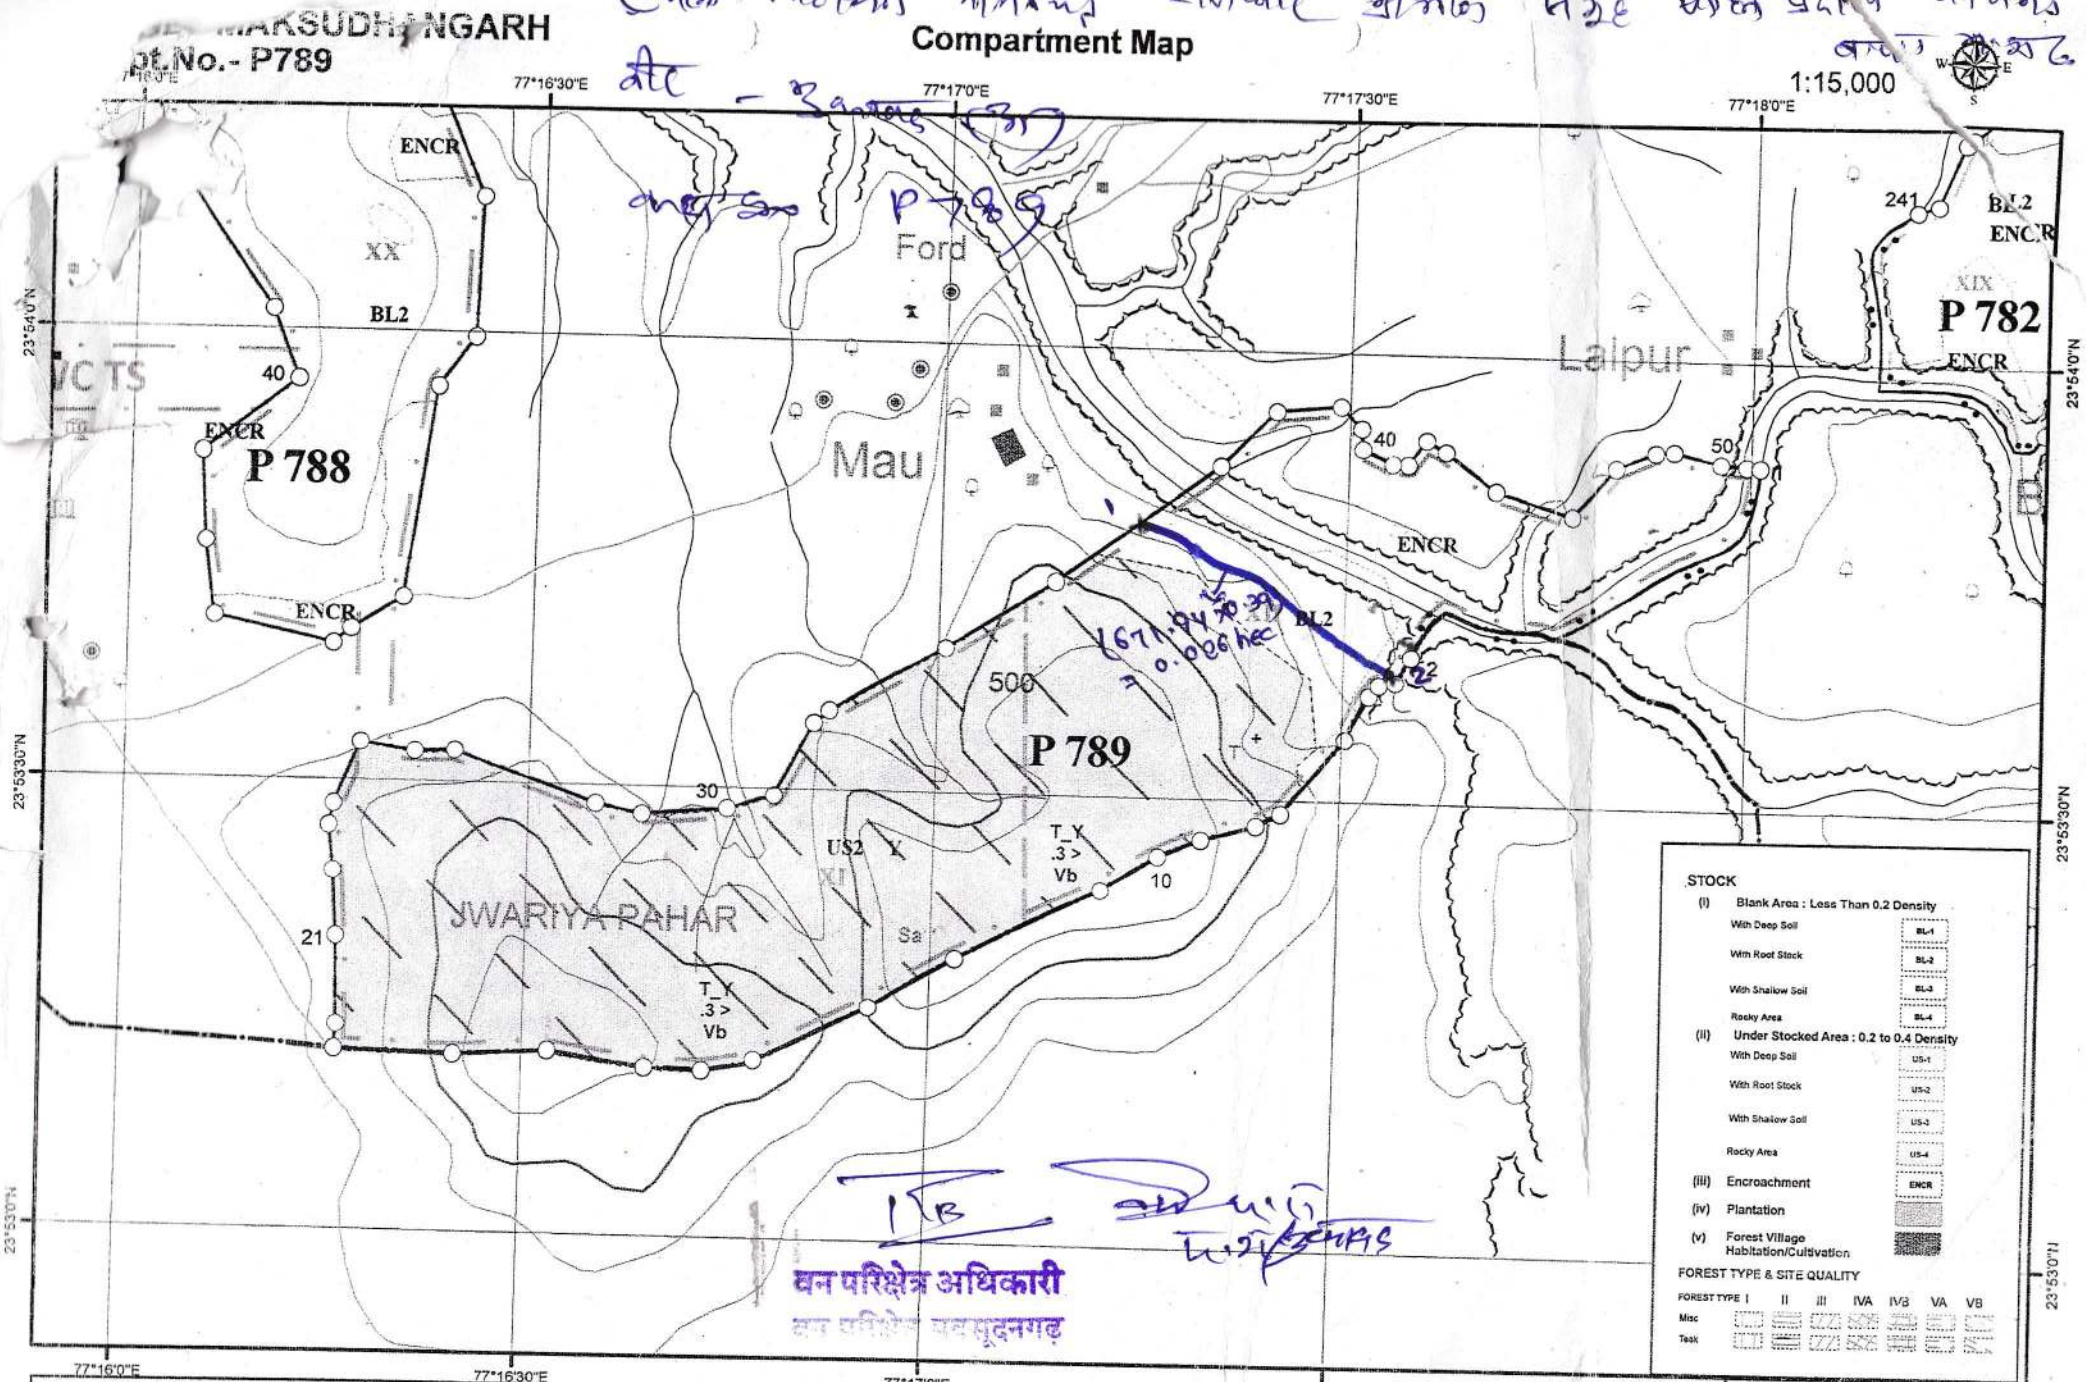

Sameer
नगरपालिका (अ)


Anand Kumar
d.o.b


Vishwendra
Field Engineer
SQC - Rajghat Dam MVS
WAPCOS LTD. - GUNA


Brahman Lodha
Assistant Engineer
SQC - Rajghat Dam MVS
WAPCOS LTD. - GUNA

Compartment Map
Scale 1:15,000



वन परिक्षेत्र अधिकारी
वन परिक्षेत्र पदसुदनगर

RANGE	Comp	STOC	US2	US	BL1	BL2	BL3	BL4	ENCR	OTHE	Tota
MAKSUDHANGARH	P 789	0.00	118.78	0.00	0.00	11.64	0.00	0.00	30.82	0.00	161.24